



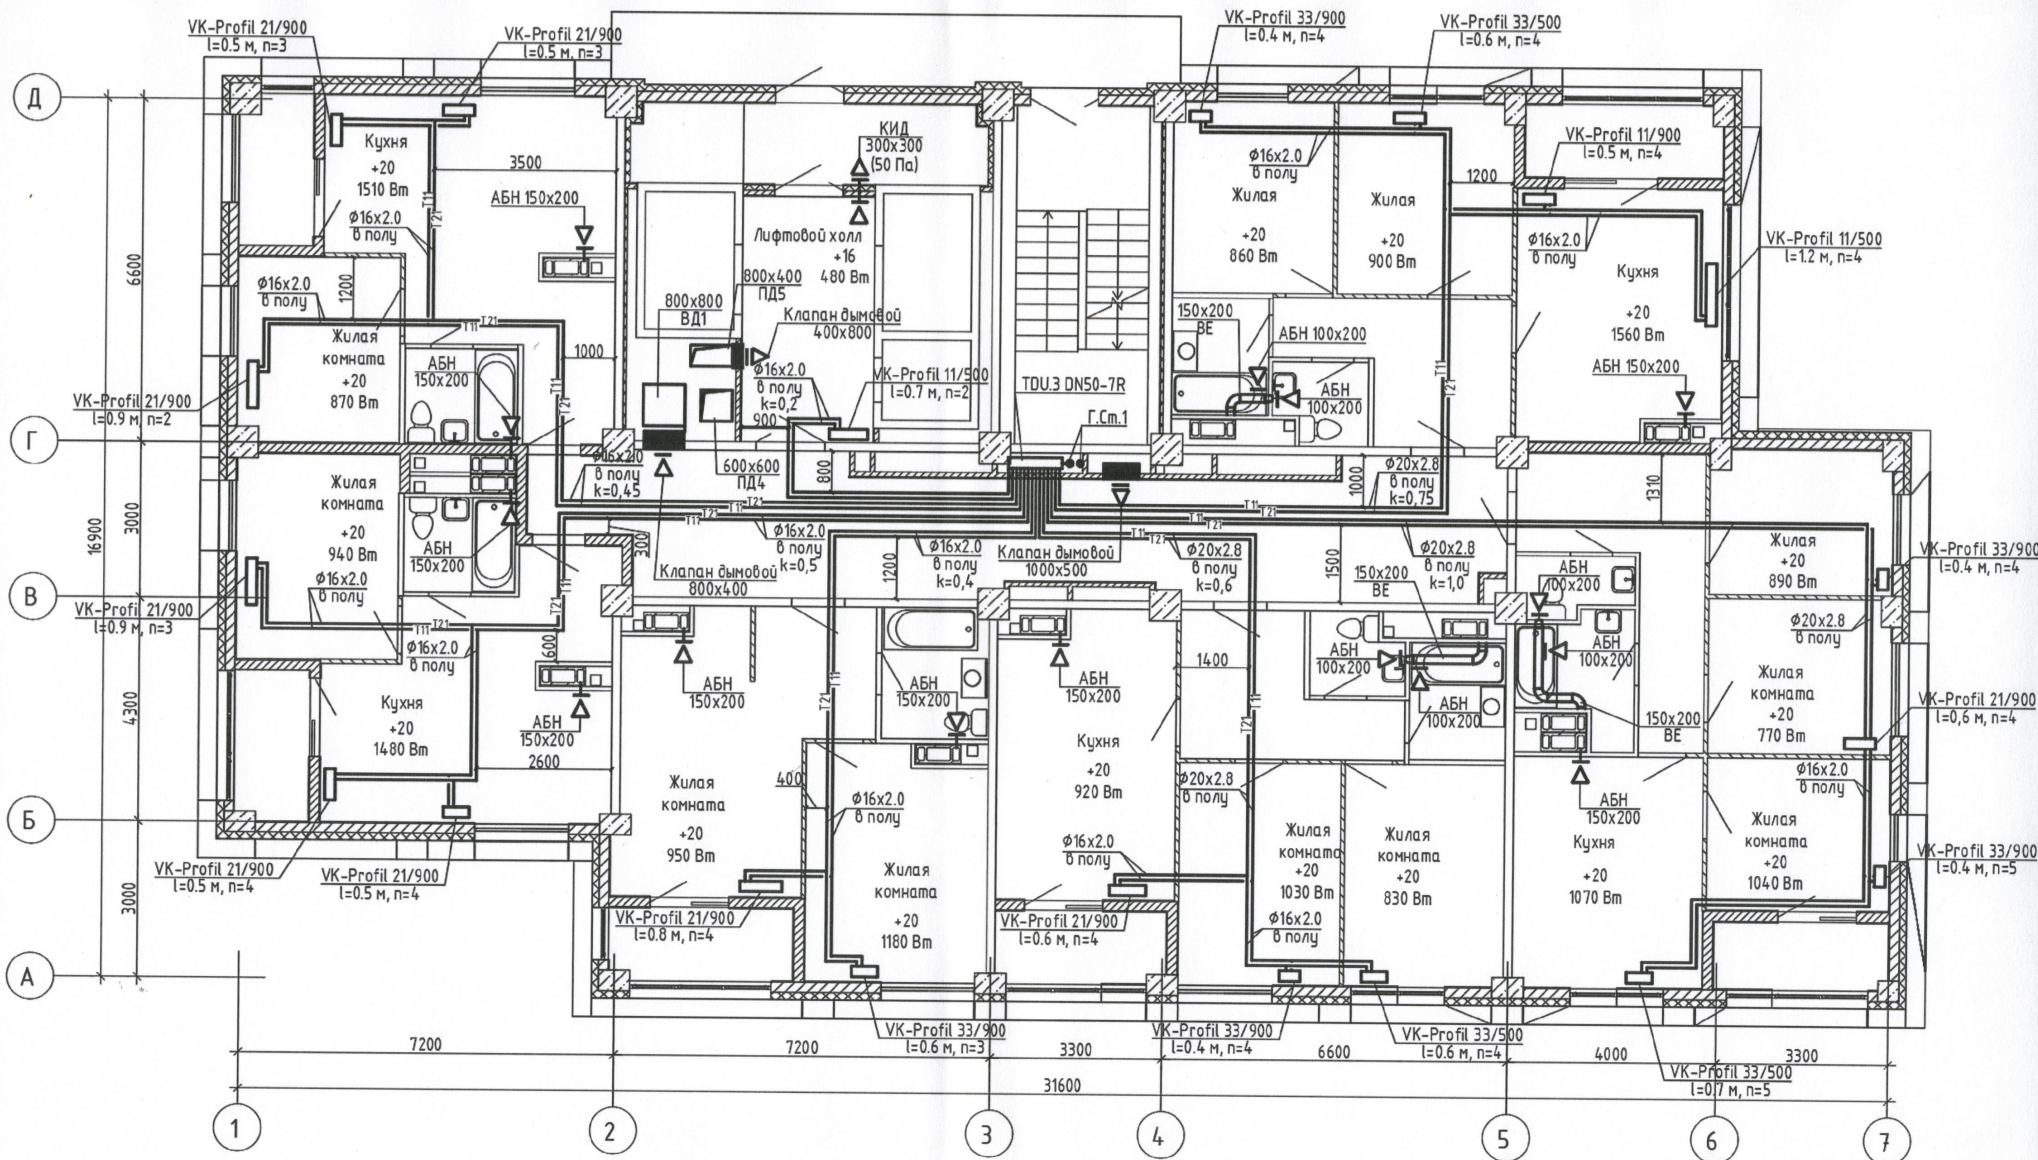

Данный чертёж является исполнительным. Отсутствует нет. Ответственный исполнитель:
Индивидуальный предприниматель _____ Власов А.И.

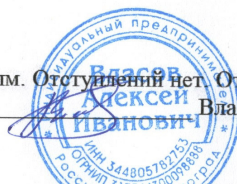

						29-19-6-0В		
						Жилой комплекс в квартале 05_08_020 по ул. Профсоюзная в Ворошиловском районе г. Волгограда. (2-й этап – жилые дома №2, №5, №6, №7 и наземная автостоянка с пристроенным административно-офисным зданием)		
Должность	ФИО	Подпись	Дата		Этап 2.3 – Жилой дом №6	Стадия	Лист	Листов
Вед. инж.	Сиротенко					ИД	13	
Произв. раб.	Закиров				Исполнительная схема №10-ОВ Отопление. План 9 этажа	Индивидуальный предприниматель Власов А.И.		
Произв. раб.	Поздняков							
ИП	Власов							