




Данный чертёж является исполнительным. Отсутствуют нет. Ответственный исполнитель:  
Индивидуальный предприниматель \_\_\_\_\_

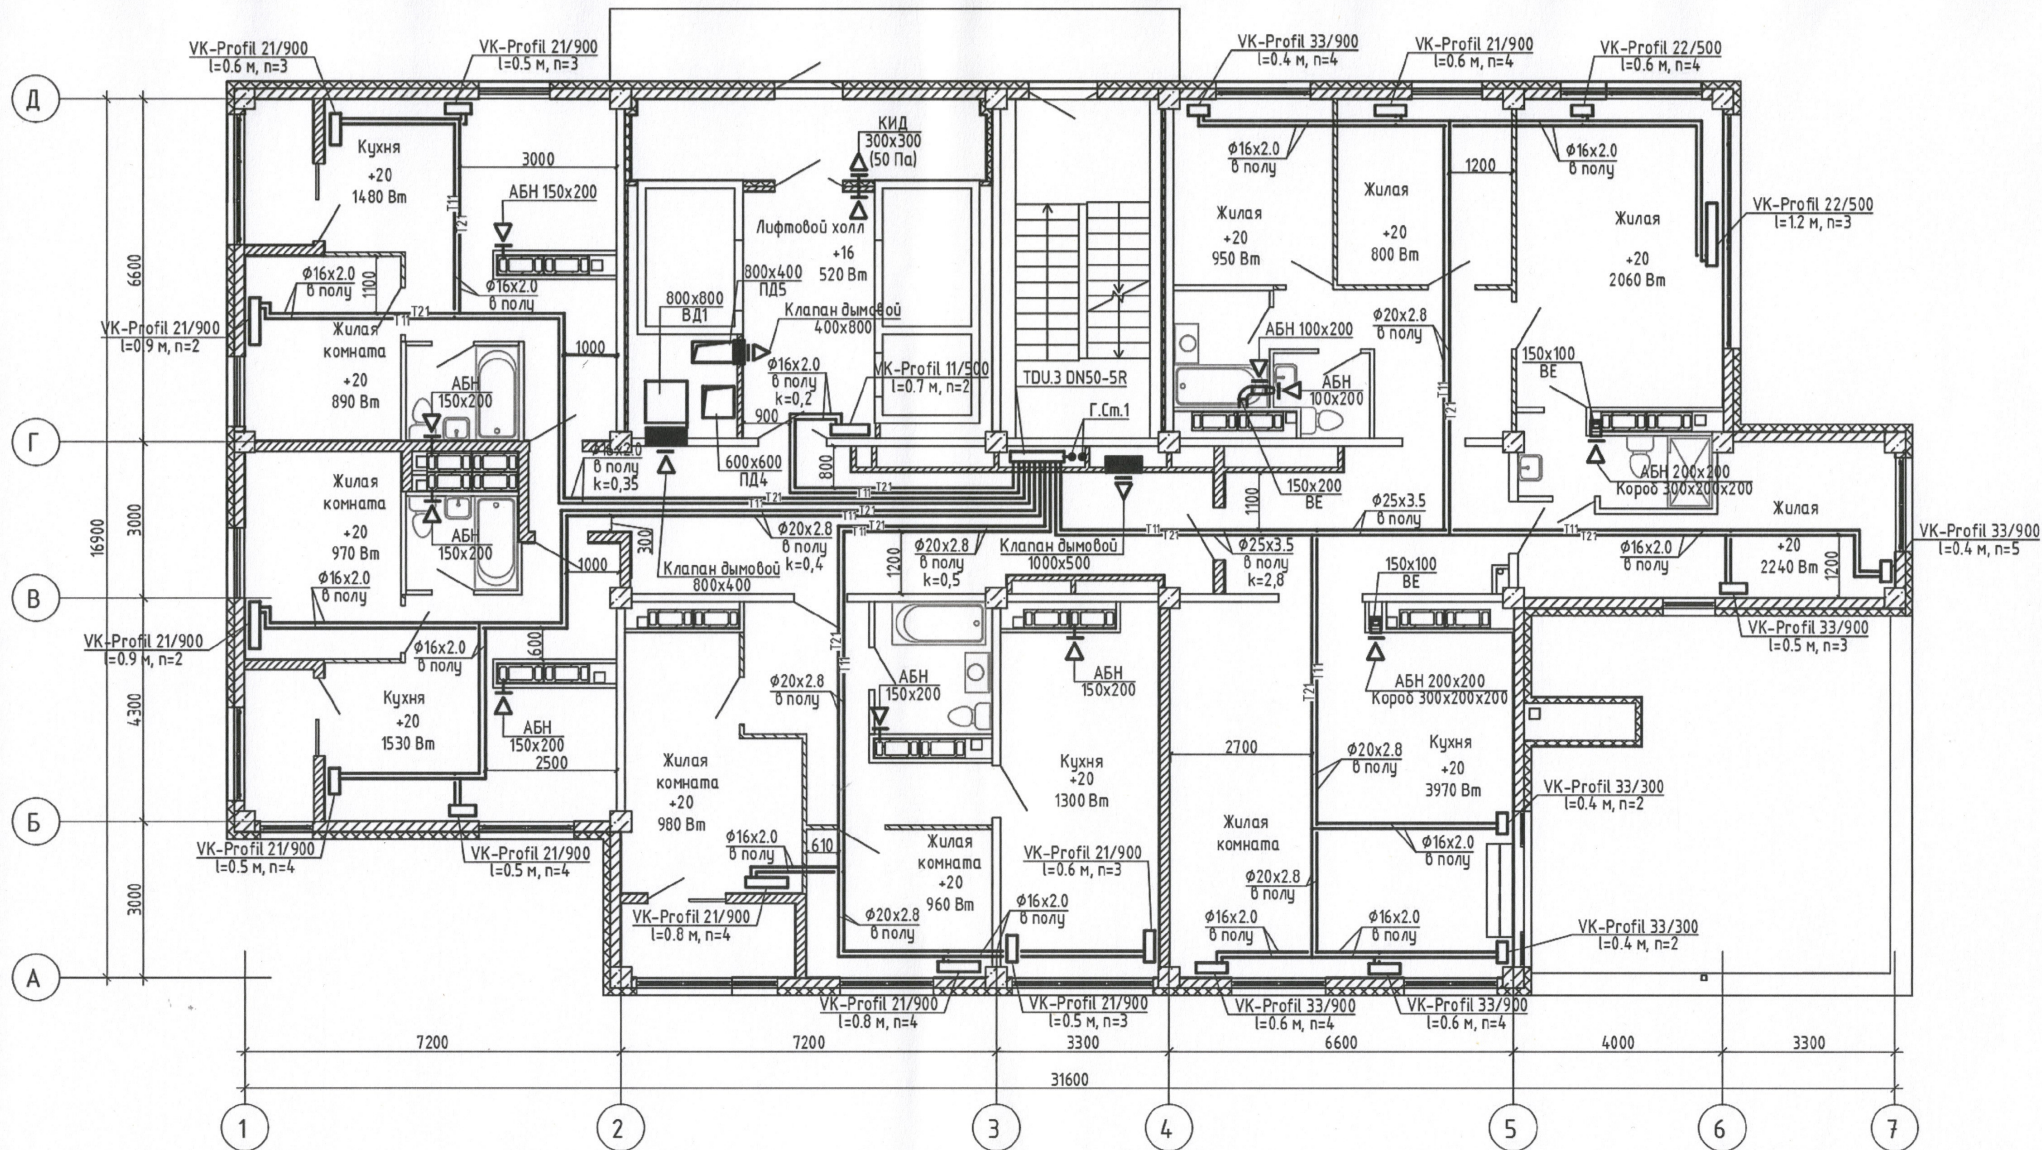

|              |           |                                                                                       |      |  |                              |   |      |        |
|--------------|-----------|---------------------------------------------------------------------------------------|------|--|------------------------------|---|------|--------|
|              |           |                                                                                       |      |  |                              | 29-19-6-0В   |      |        |
|              |           |                                                                                       |      |  |                              | Жилой комплекс в квартале 05_08_020 по ул. Профсоюзная в Ворошиловском районе г. Волгограда. (2-й этап – жилые дома №2, №5, №6, №7 и наземная автостоянка с пристроенным административно-офисным зданием) |      |        |
| Должность    | ФИО       | Подпись                                                                               | Дата |  | Этап 2.3 – Жилой дом №6      | Стадия   | Лист | Листов |
| Вед. инж.    | Сиротенко |  |      |  |                              | ИД   | 24   |        |
| Произв. раб. | Закиров   |  |      |  |                              |   |      |        |
| Произв. раб. | Поздняков |  |      |  |                              |   |      |        |
| ИП           | Власов    |  |      |  | Исполнительная схема № 21-ОВ | Индивидуальный предприниматель Власов А.И.   |      |        |
|              |           |                                                                                       |      |  | Отопление.                   |   |      |        |
|              |           |                                                                                       |      |  | План 20 этажа                |   |      |        |