




Данный чертёж является исполнительным. Отступлений нет. Ответственный исполнитель:
Индивидуальный предприниматель **Александр Иванович Власов А.И.**

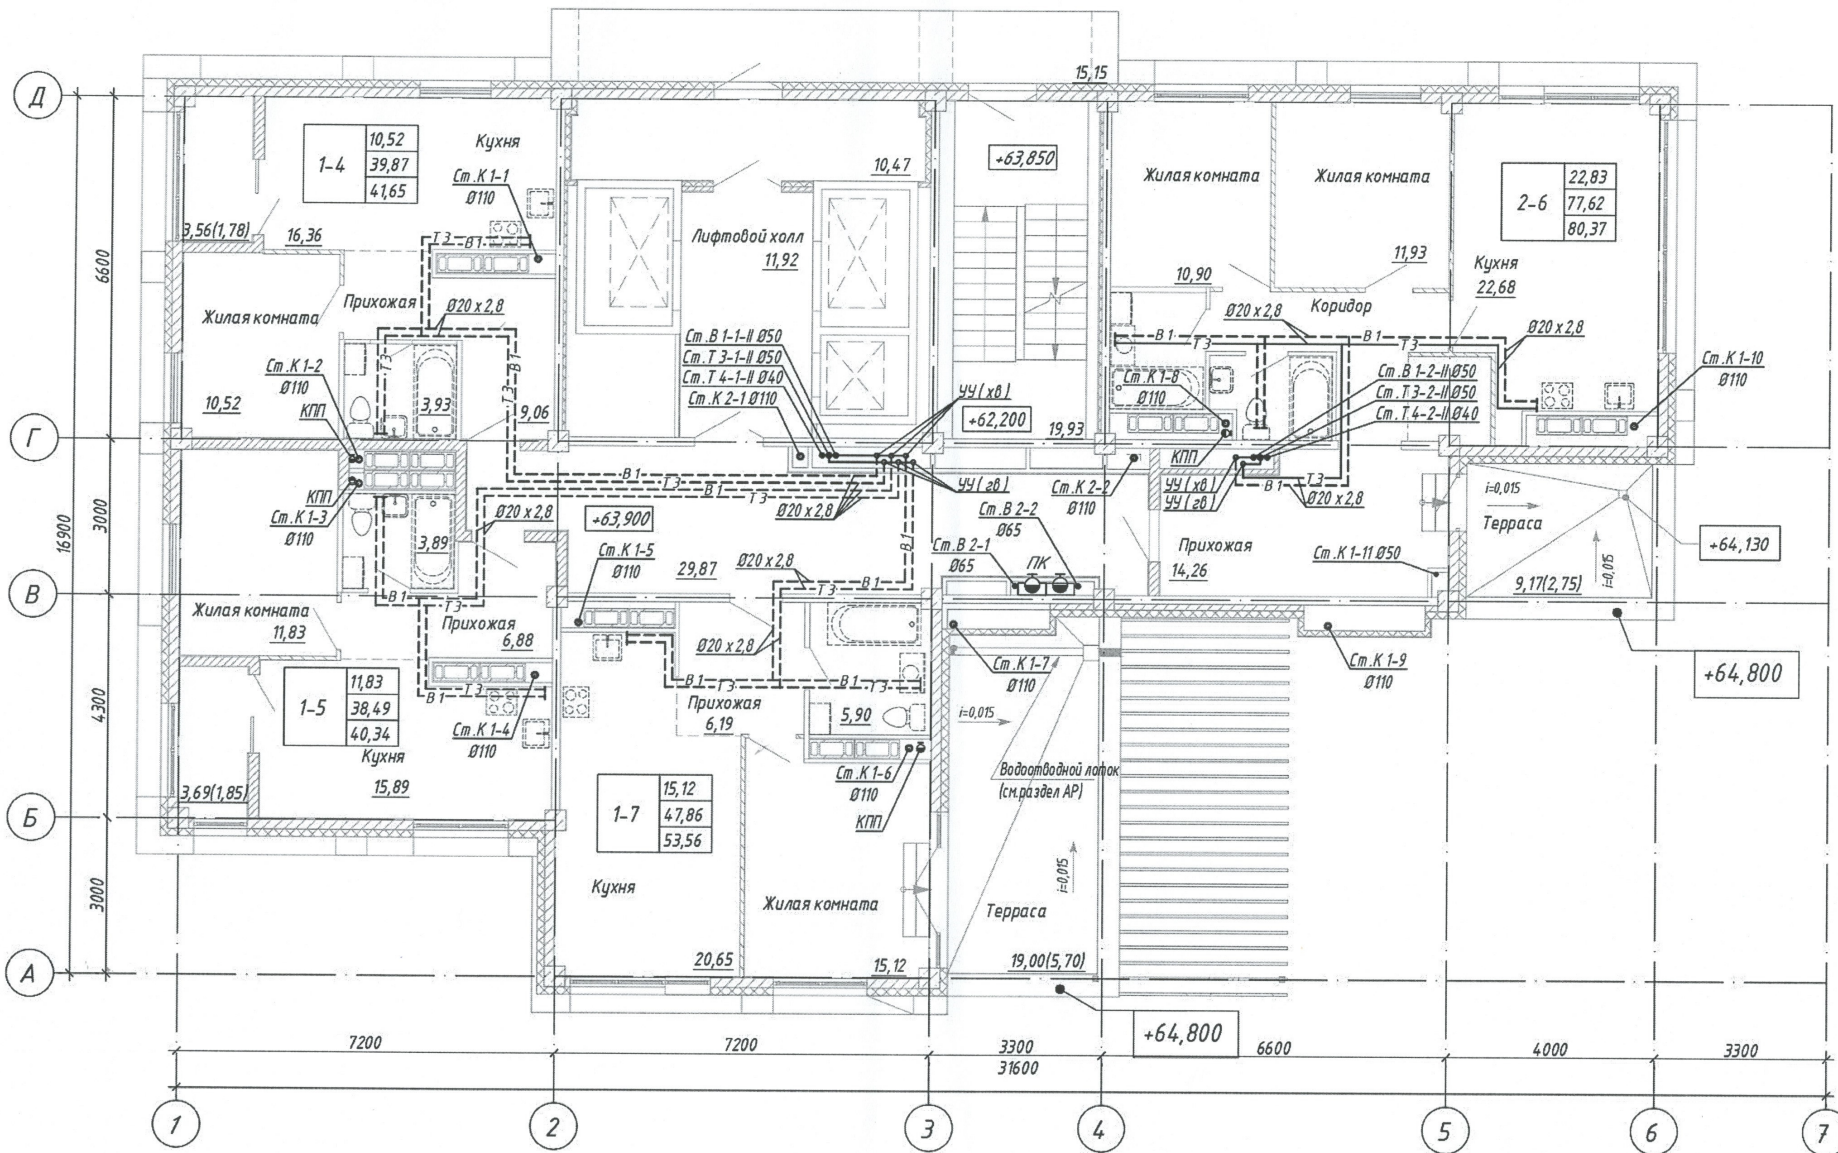

29-19-6-ВК			
Жилой комплекс в квартале 05_08_020 по ул. Профсоюзная в Ворошиловском районе г. Волгограда. (2-й этап - жилые дома №2, №5, №6, №7) и наземная автостоянка с пристроенным административно-офисным зданием)			
Этап 2.3 - Жилой дом №6		Стадия	Лист
		ИД	10
Исполнительная схема № 9-ВК План 22 этажа с системами В 1, В 1-И, Т 3, Т 3-И, Т 4-И, К 1, К 2		Индивидуальный предприниматель Власов А.И.	