




Данный чертёж является исполнительным. Отсутствий нет. Ответственный исполнитель:  
Индивидуальный предприниматель — Власов А.И.

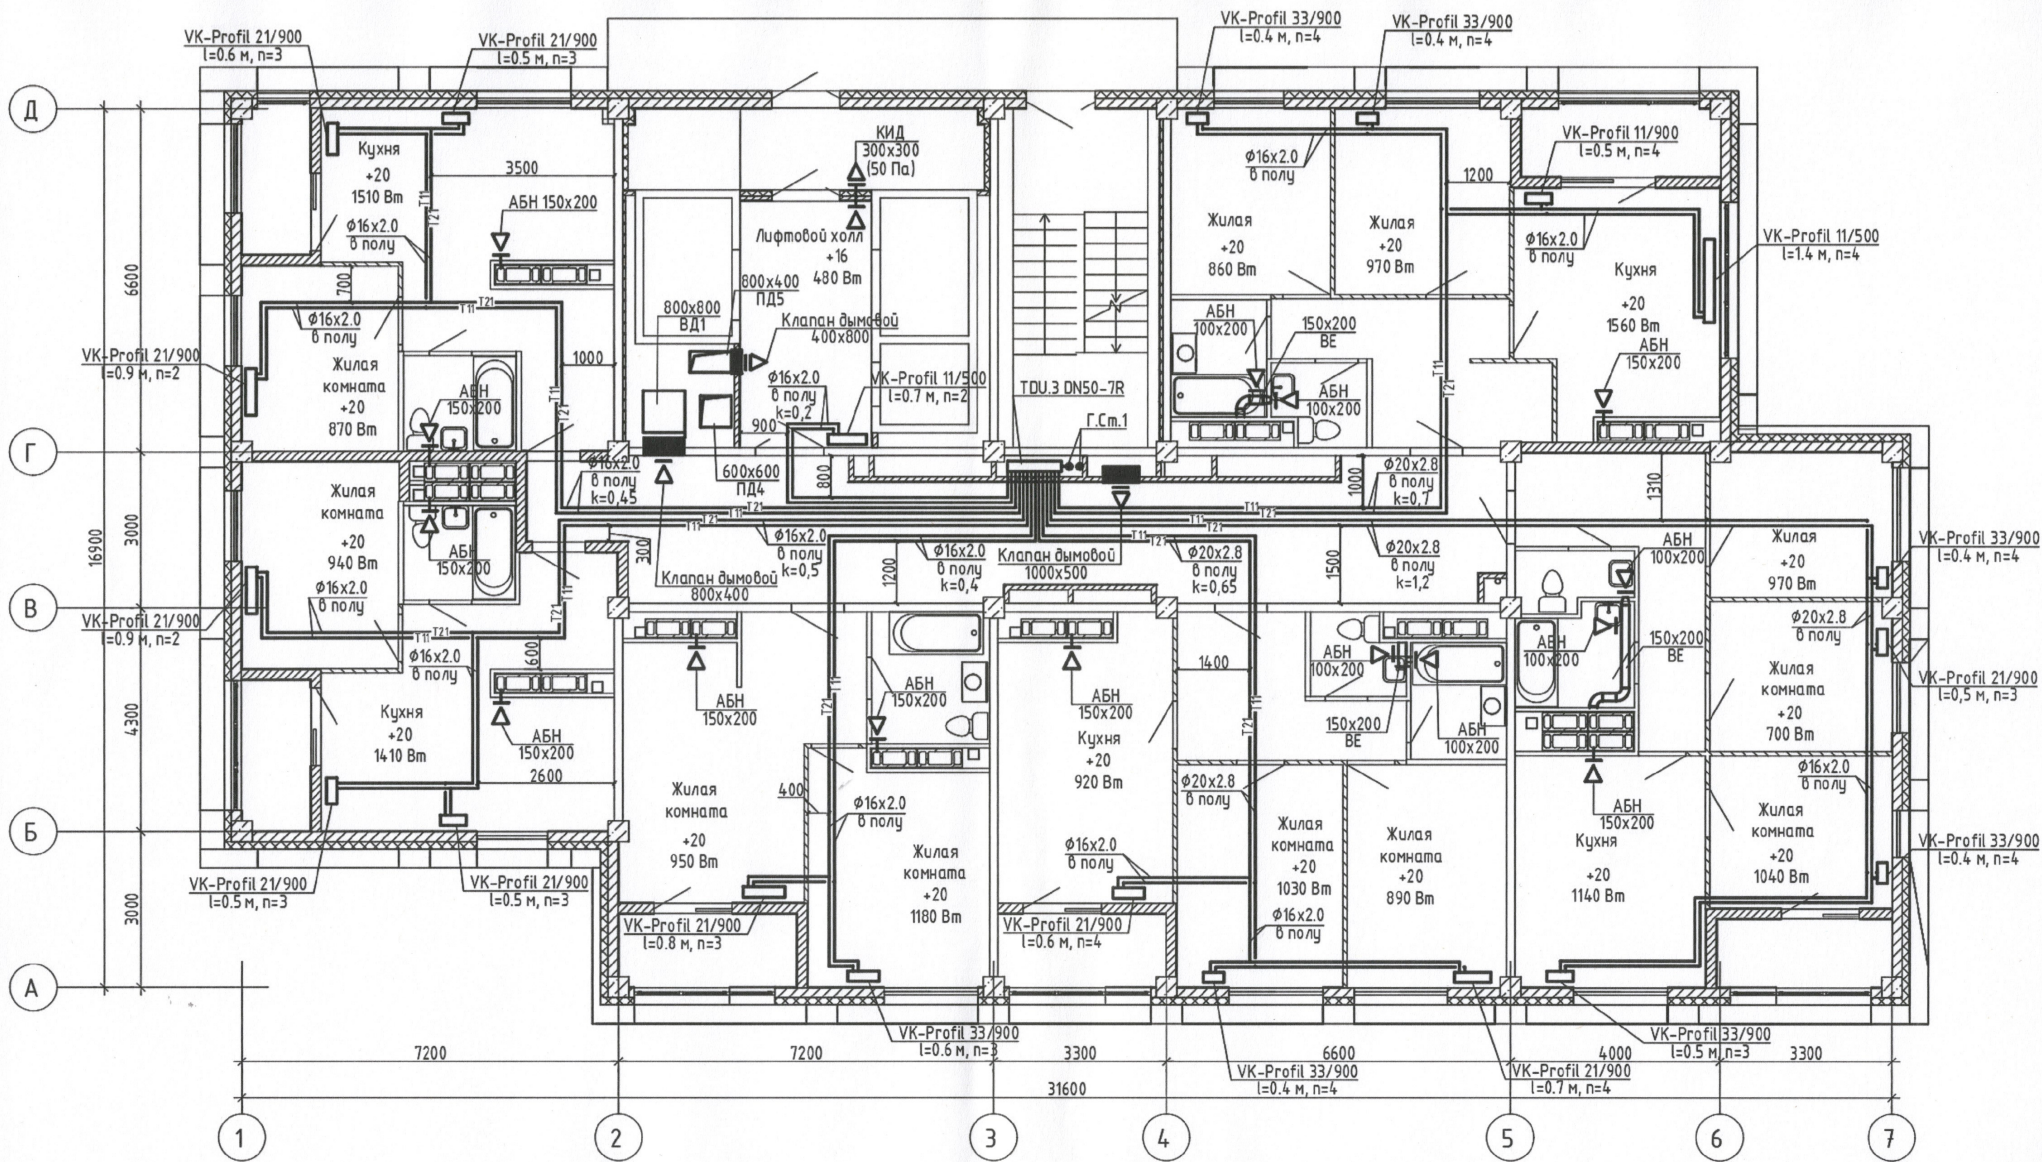

|              |           |         |      |   |                                               |      |        |
|--------------|-----------|---------|------|---|-----------------------------------------------|------|--------|
|              |           |         |      | 29-19-6-0В   |                                               |      |        |
|              |           |         |      | Жилой комплекс в квартале 05_08_020 по ул. Профсоюзная в Ворошиловском районе г. Волгограда. (2-й этап – жилые дома №2, №5, №6, №7 и наземная автостоянка с пристроенным административно-офисным зданием) |                                               |      |        |
| Должность    | ФИО       | Подпись | Дата | Этап 2.3 – Жилой дом №6   | Стадия                                        | Лист | Листов |
| Вед. инж.    | Сиротенко |         |      |   | ИД                                            | 22   |        |
| Произв. раб. | Закиров   |         |      |   |                                               |      |        |
| Произв. раб. | Поздняков |         |      | Исполнительная схема №19-ОВ<br>Отопление.<br>План 18 этажа   | Индивидуальный предприниматель<br>Власов А.И. |      |        |
| ИП           | Власов    |         |      |   |                                               |      |        |