




Данный чертёж является исполнительным. Ответственный инт. Ответственный исполнитель:
Индивидуальный предприниматель Власов А.И.

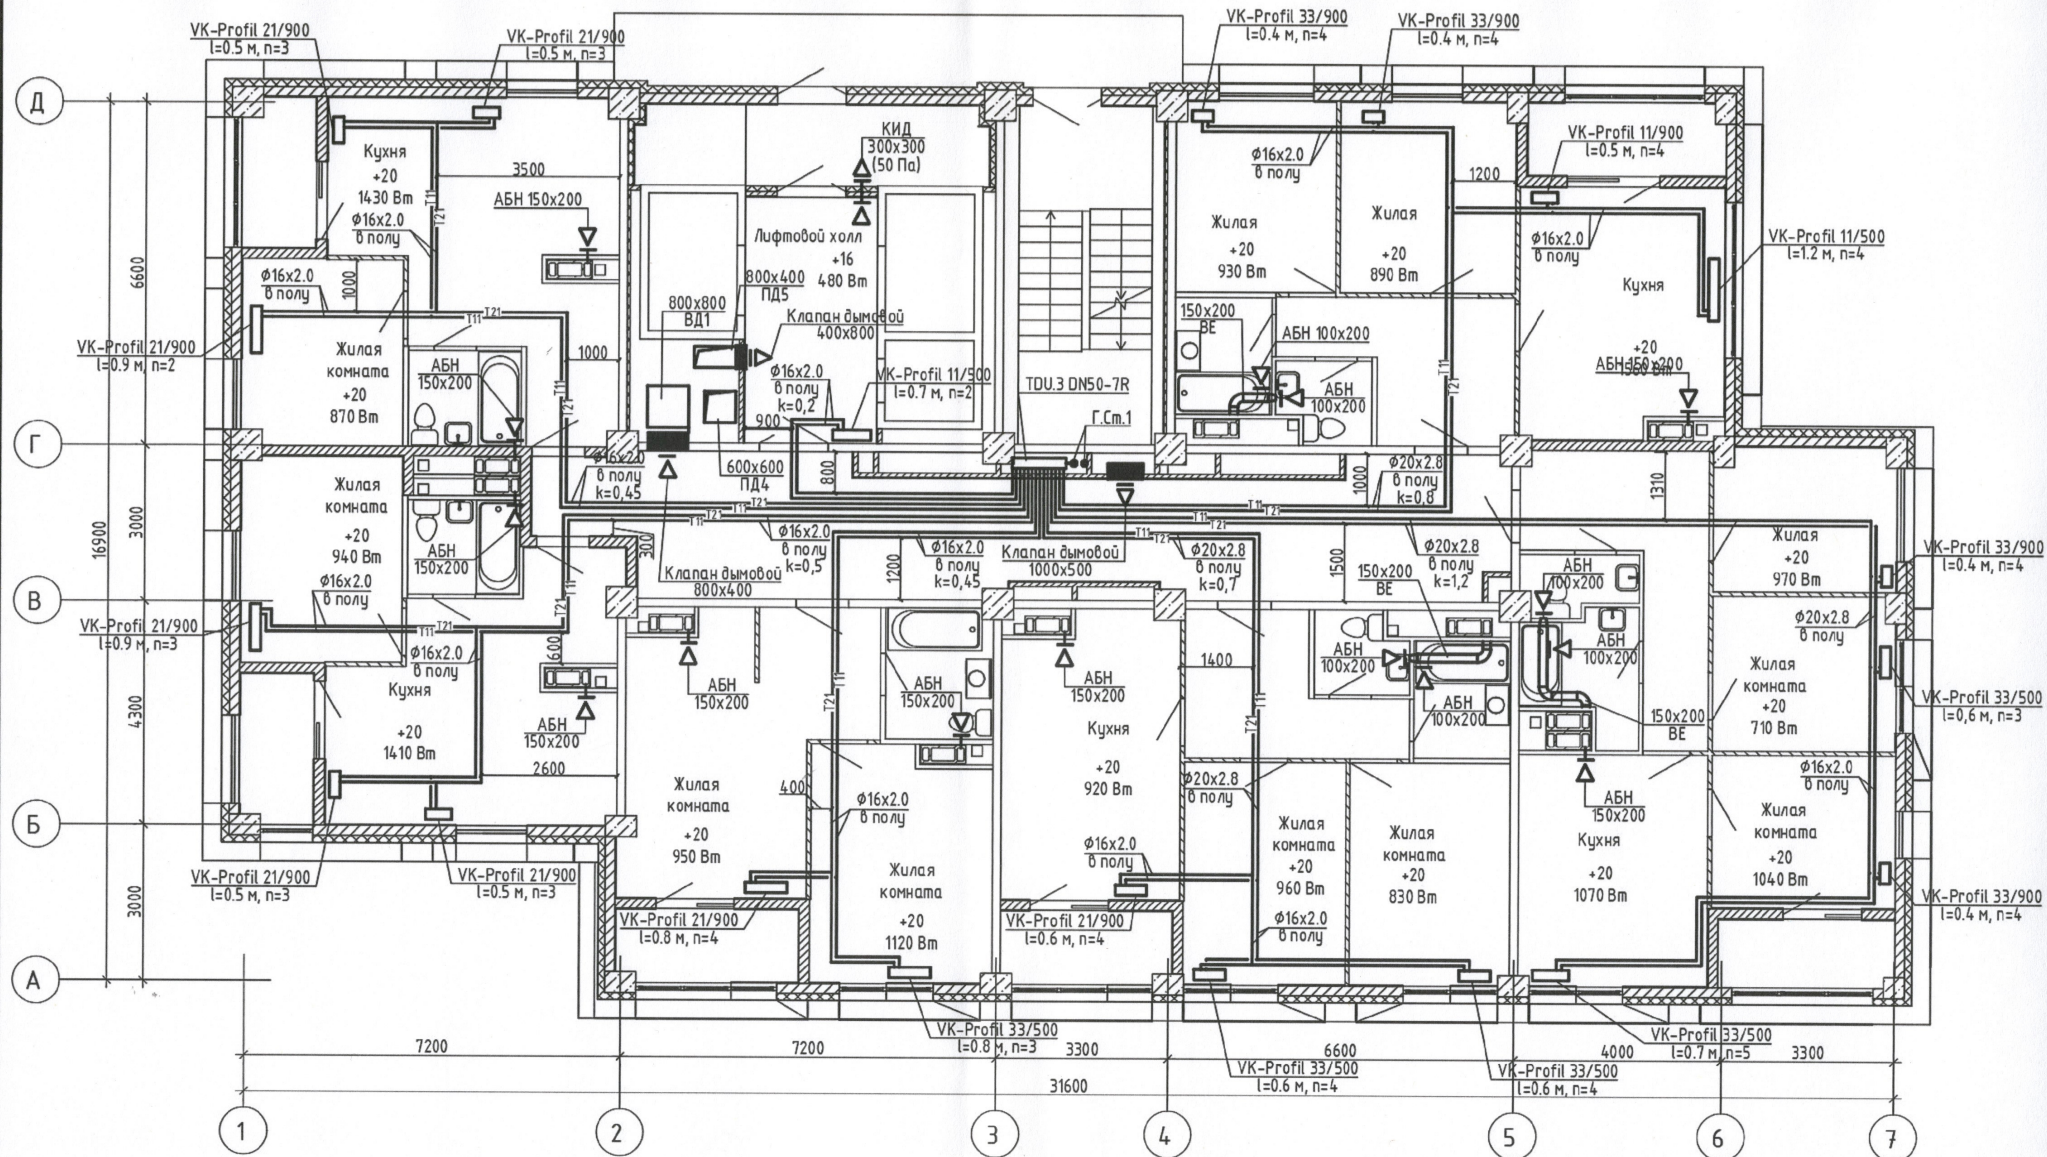

				29-19-6-OB		
				Жилой комплекс в квартале 05_08_020 по ул. Профсоюзная в Ворошиловском районе г. Волгограда. (2-й этап - жилые дома №2, №5, №6, №7 и наземная автостоянка с пристроенным административно-офисным зданием)		
Должность	ФИО	Подпись	Дата	Этап 2.3 - Жилой дом №6	Стадия	Лист
Вед. инж.	Сиротенко				ИД	15
Произв. раб.	Закиров					
Произв. раб.	Поздняков					
ИП	Власов			Исполнительная схема №12-OB Отопление. План 11 этажа	Индивидуальный предприниматель Власов А.И.	