




Данный чертёж является исполнительным. Отсутствий нет. Ответственный исполнитель:
Индивидуальный предприниматель Власов А.И.

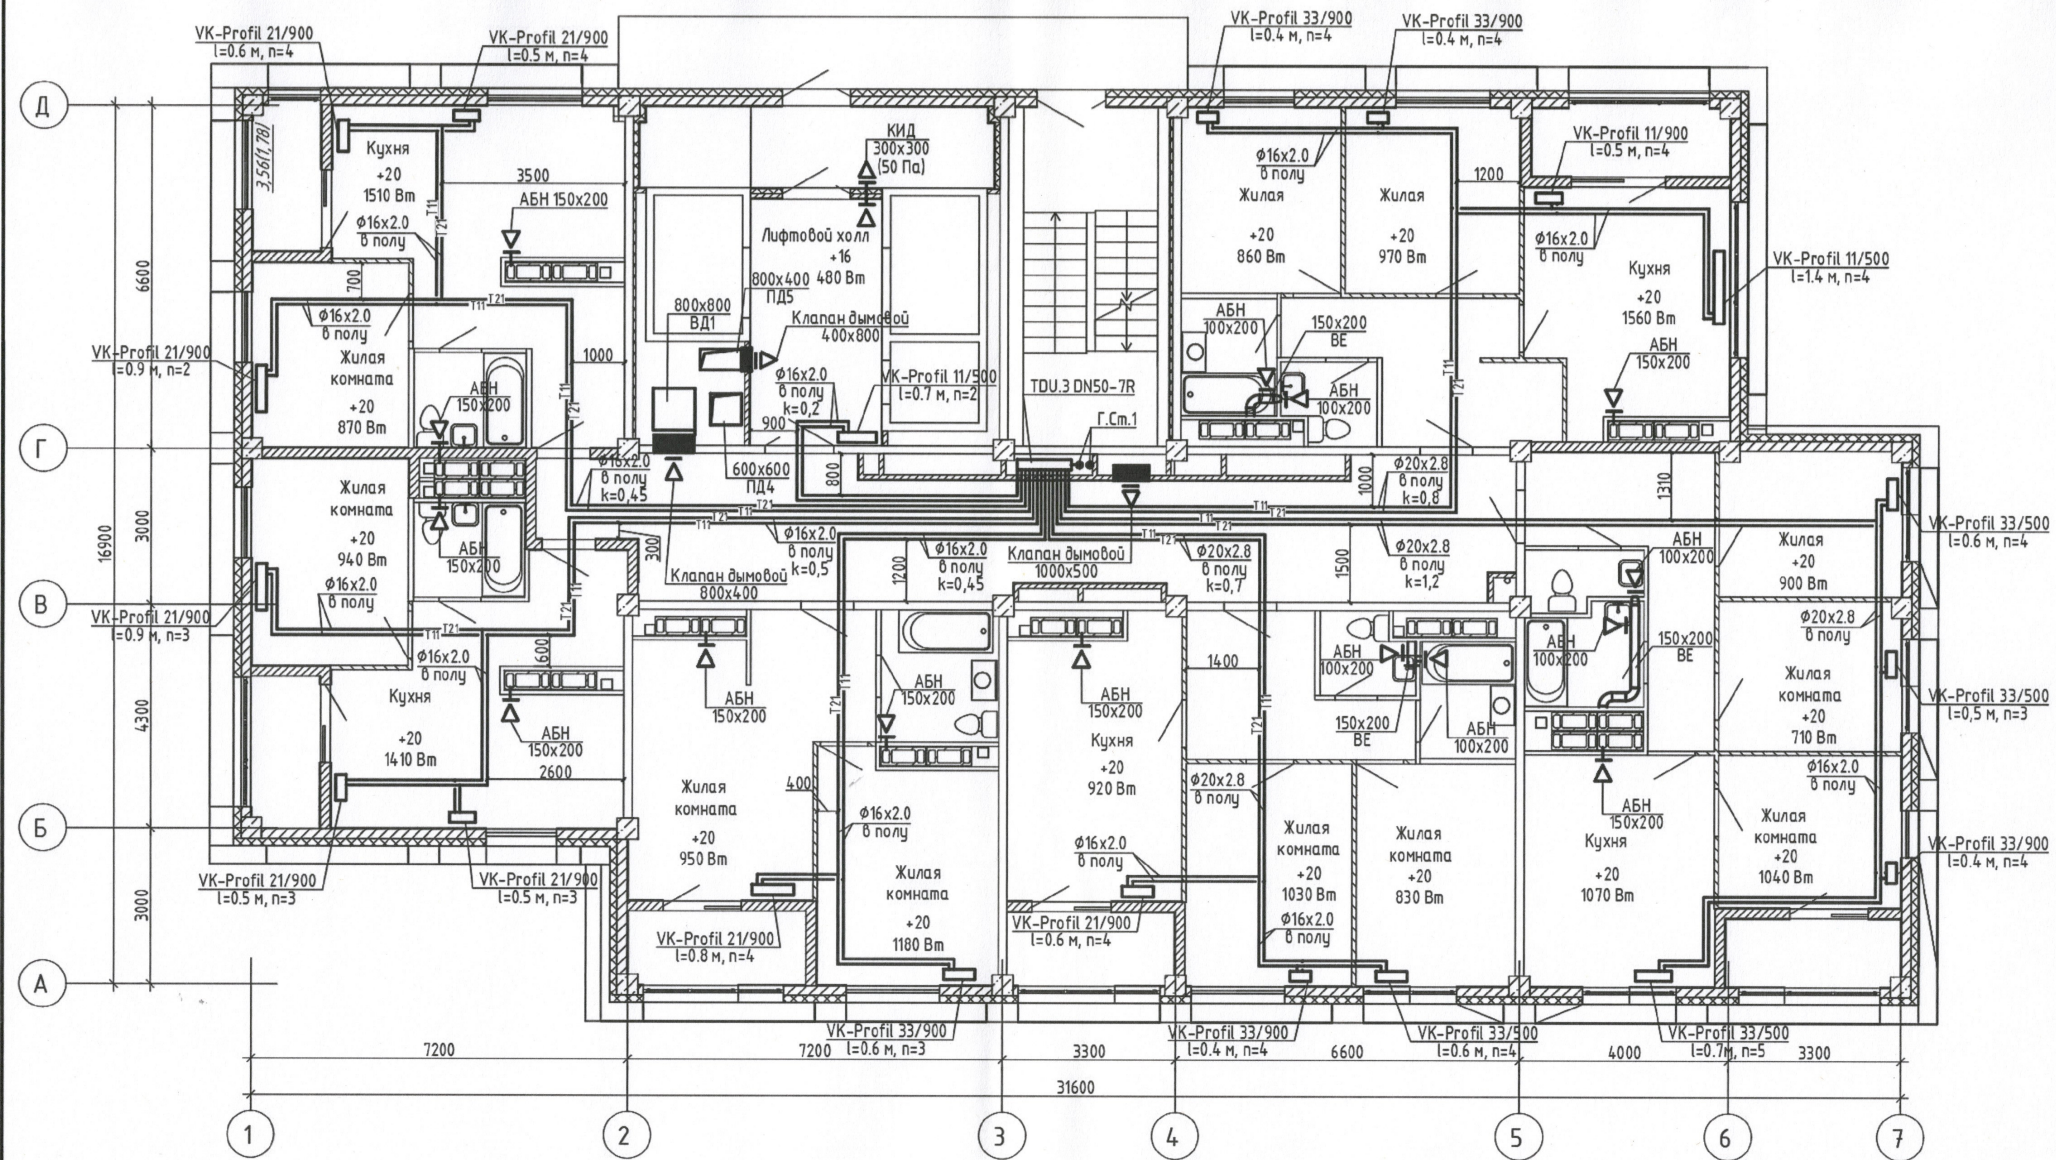

						29-19-6-ОВ		
						Жилой комплекс в квартале 05_08_020 по ул. Профсоюзная в Ворошиловском районе г. Волгограда. (2-й этап – жилые дома №2, №5, №6, №7 и наземная автостоянка с пристроенным административно-офисным зданием)		
Должность	ФИО	Подпись	Дата			Стадия	Лист	Листов
Вед. инж.	Сиротенко				Этап 2.3 – Жилой дом №6	ИД	20	
Произв. раб.	Закиров							
Произв. раб.	Поздняков							
ИП	Власов				Исполнительная схема №17-ОВ Отопление. План 16 этажа	Индивидуальный предприниматель Власов А.И.		