




Данный чертёж является исполнительным. Отсутствует нет. Ответственный исполнитель:
Индивидуальный предприниматель Власов А.И.

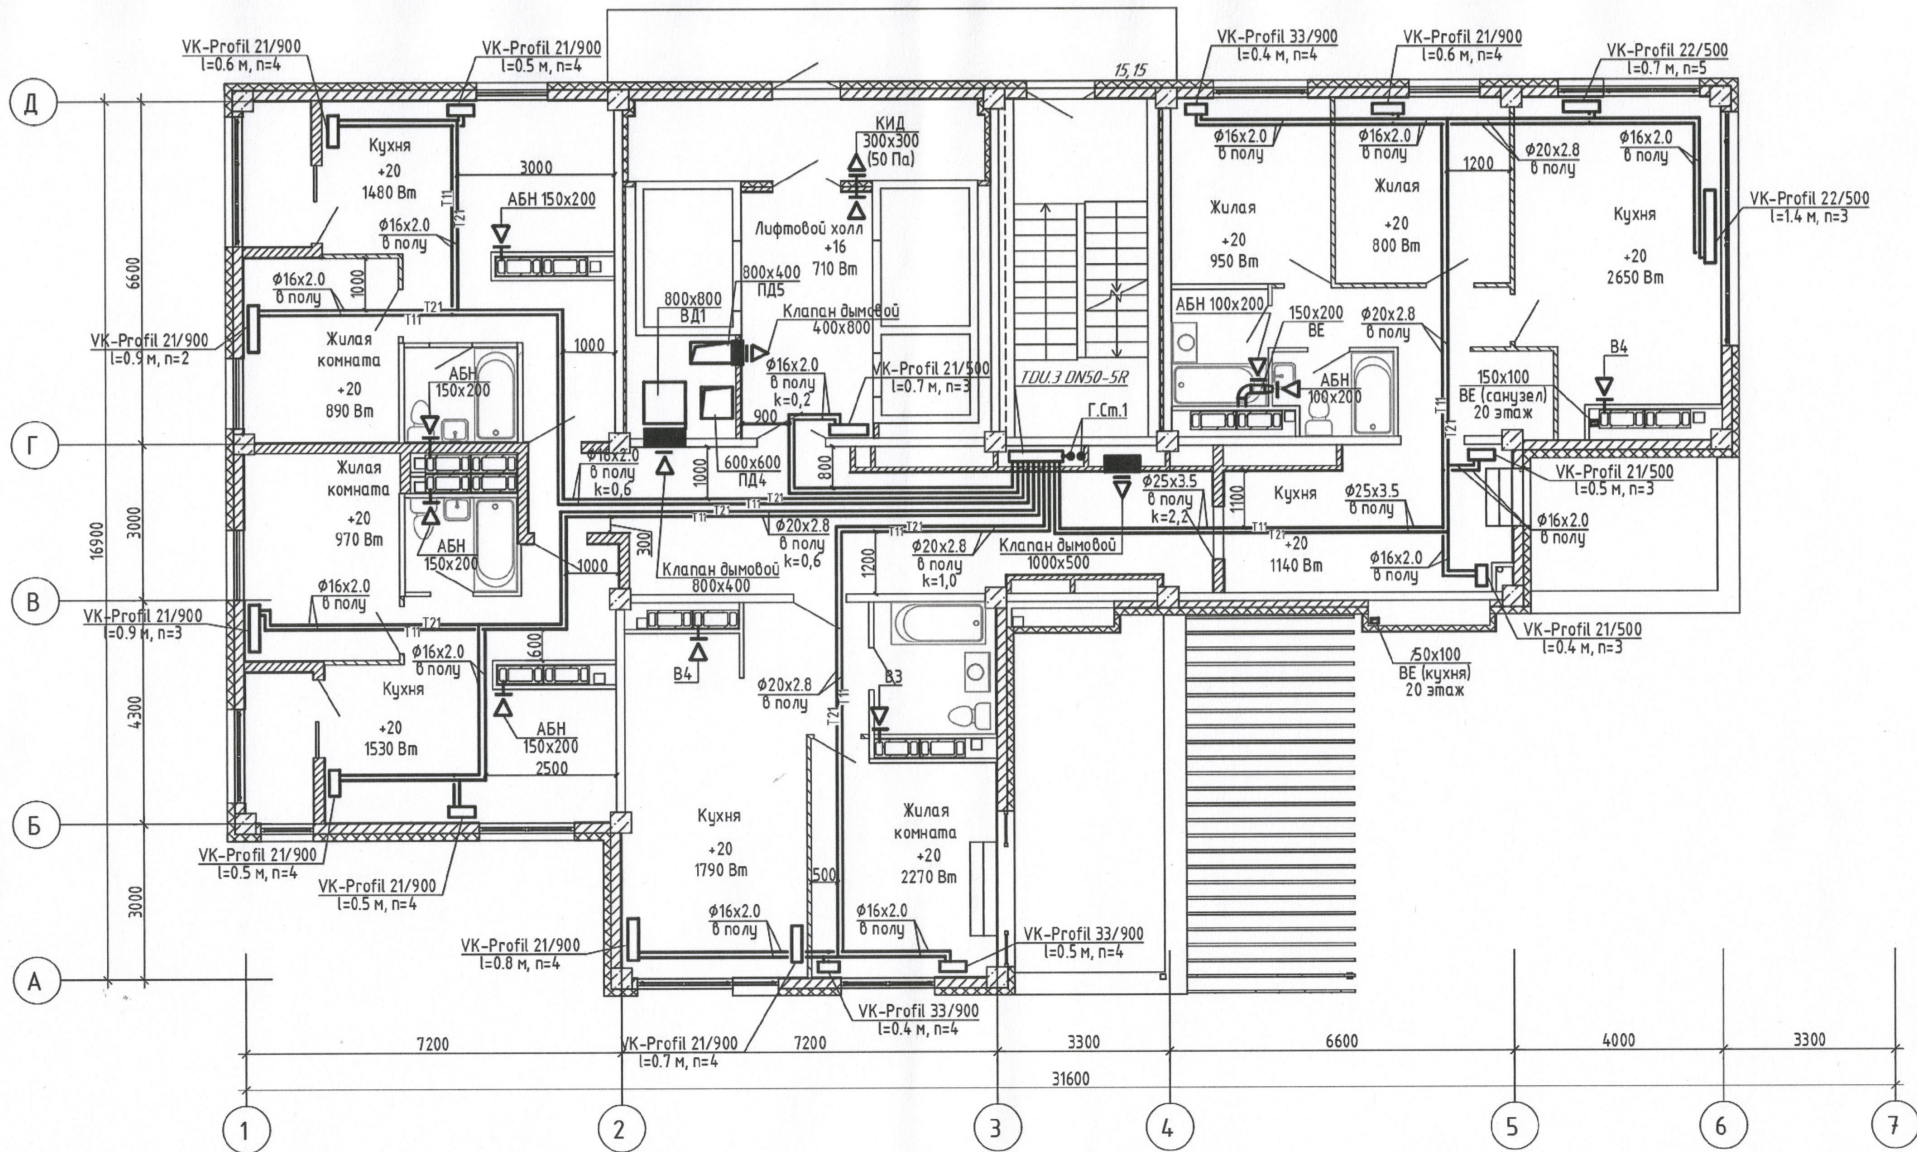

						29-19-6-0В			
						Жилой комплекс в квартале 05_08_020 по ул. Профсоюзная в Ворошиловском районе г. Волгограда. (2-й этап – жилые дома №2, №5, №6, №7 и наземная автостоянка с пристроенным административно-офисным зданием)			
Должность	ФИО	Подпись	Дата			Этап 2.3 – Жилой дом №6	Стадия	Лист	Листов
Вед. инж.	Сиротенко						ИД	26	
Произв. раб.	Закиров								
Произв. раб.	Поздняков								
ИП	Власов					Исполнительная схема № 23-0В	Индивидуальный предприниматель Власов А.И.		
					Отопление.				
					План 22 этажа				