




Данный чертёж является исполнительным. Отсутствуют нет. Ответственный исполнитель: Индивидуальный предприниматель Власов А.И.

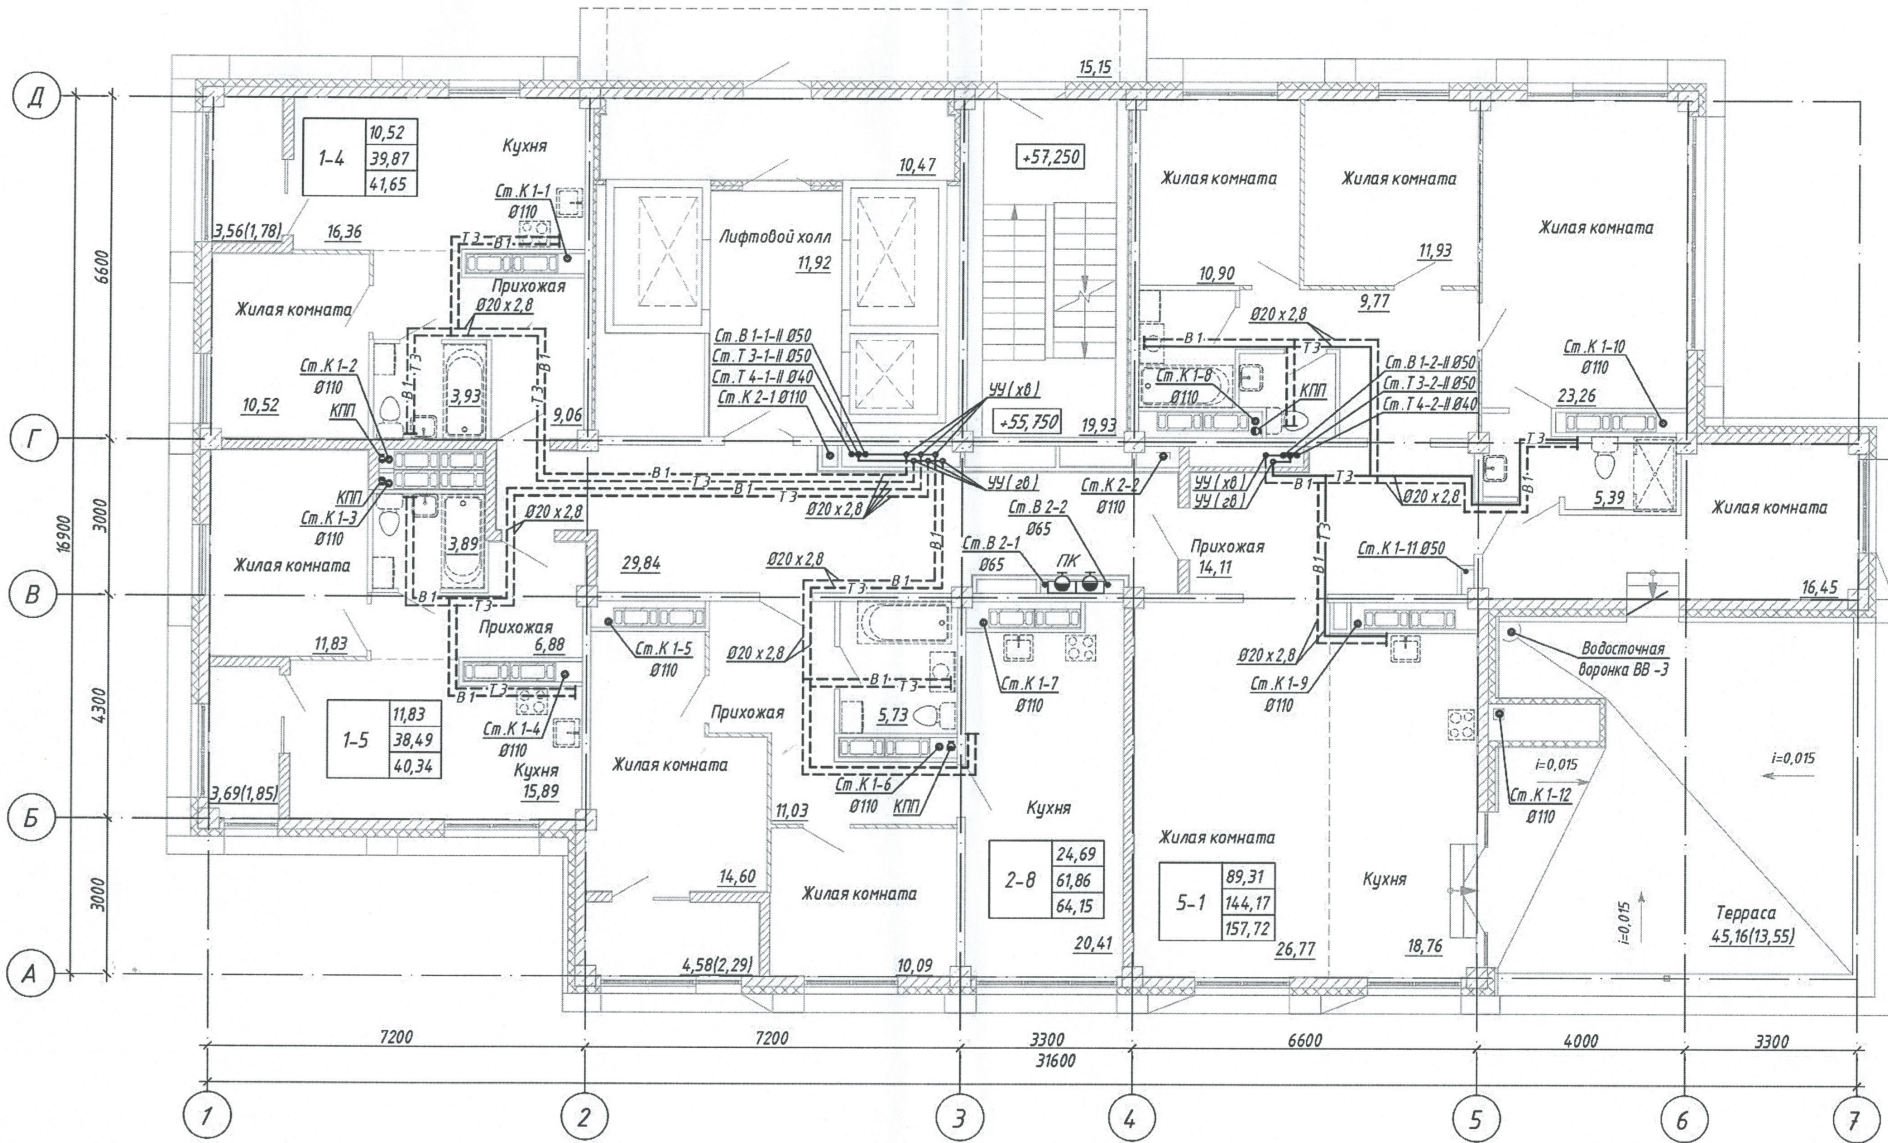

				29-19-6-ВК		
				Жилой комплекс в квартале 05_08_020 по ул. Профсоюзная в Ворошиловском районе г. Волгограда. (2-й этап - жилые дома №2, №5, №6, №7 и наземная административная пристройка с пристроенным административно-офисным зданием)		
Должность	ФИО	Подпись	Дата	Этап 2.3- Жилой дом №6	Стадия	Лист
Вед. инж.	Сиротенко				ИД	8
Произв. раб.	Закиров					
Произв. раб.	Поздняков					
ИП	Власов			Исполнительная схема № 7-ВК План 20 этажа с системами В 1, В 1-И, Т 3, Т 3-И, Т 4-И, К 1, К 2		Индивидуальный предприниматель Власов А.И.