




Данный чертёж является исполнительным. Отсутствуют нет. Ответственный исполнитель:
Индивидуальный предприниматель Власов А.И.

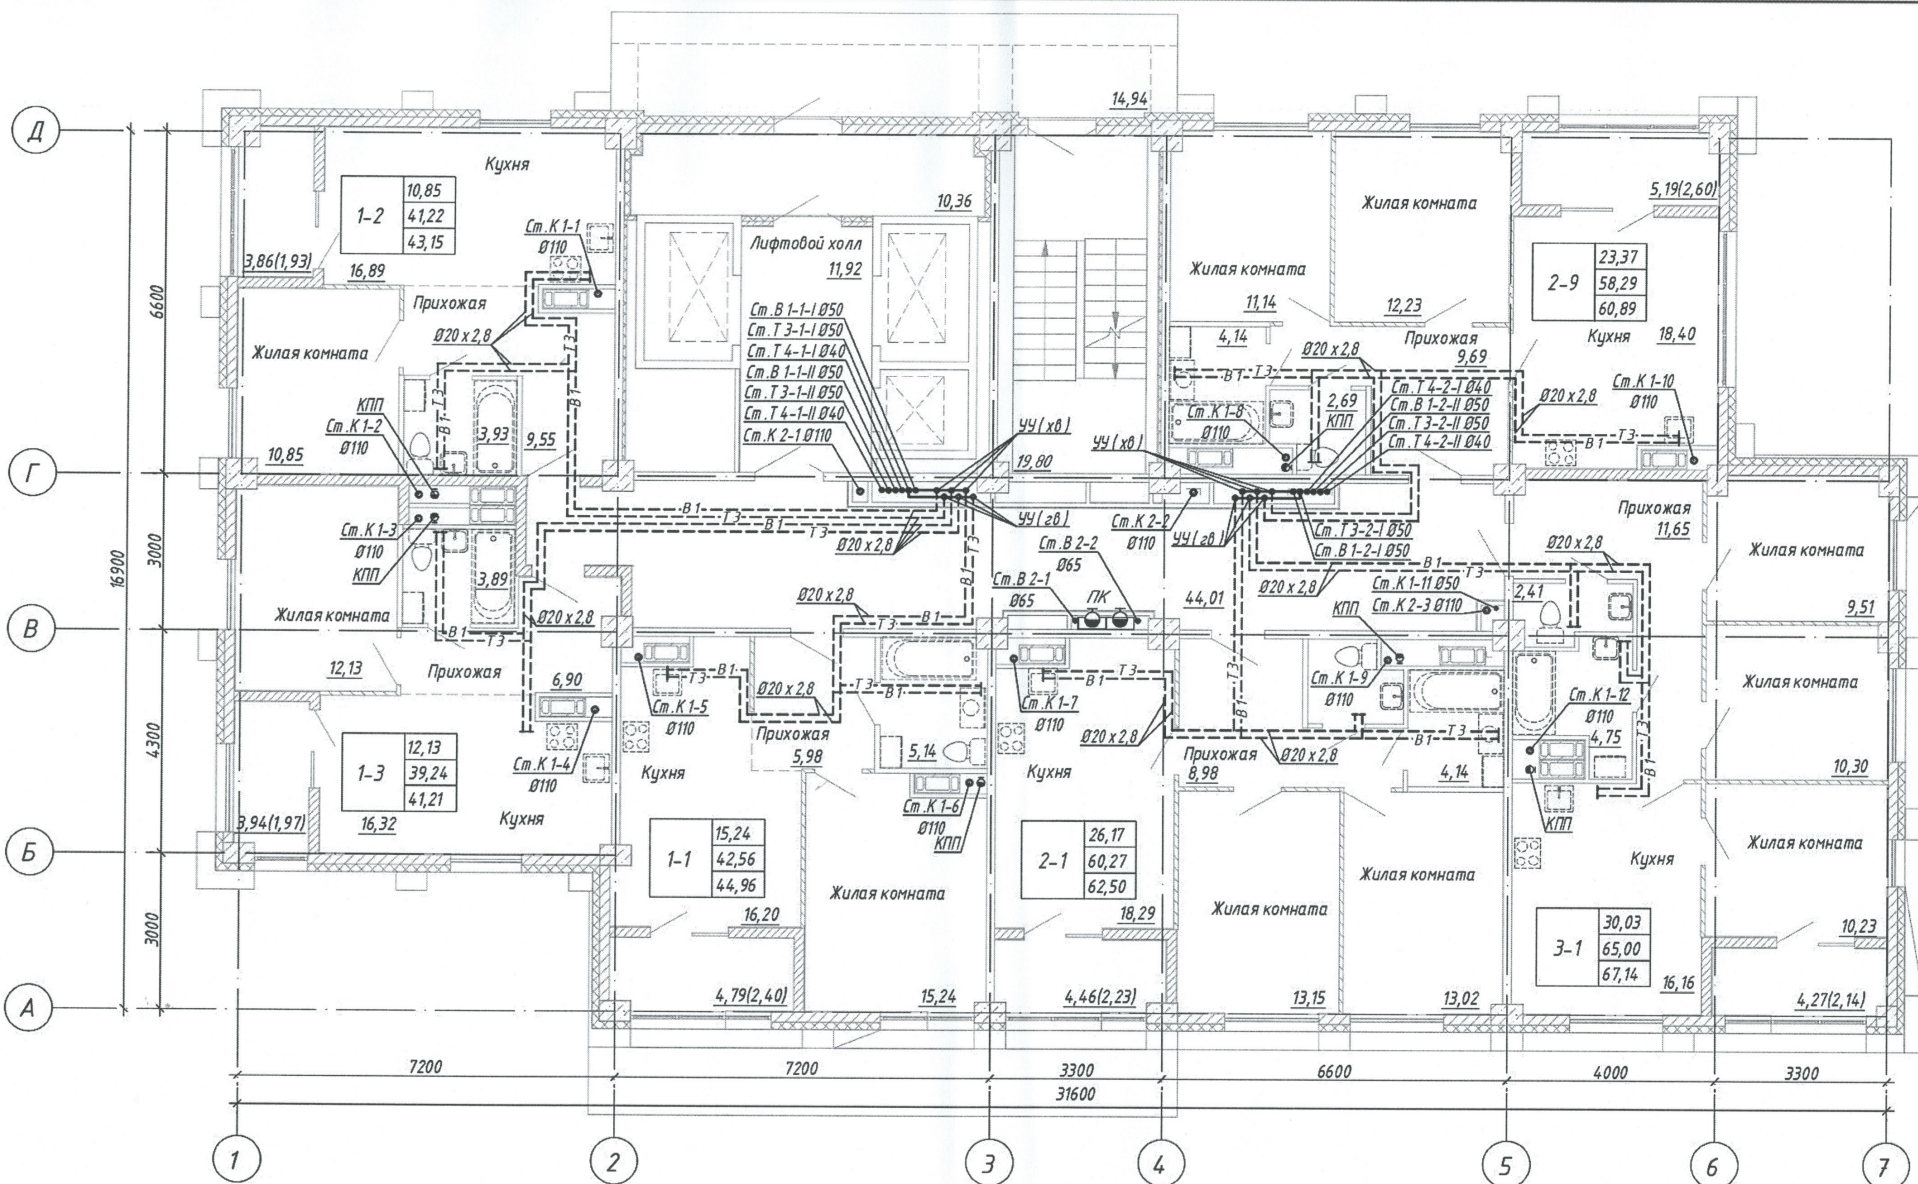

29-19-6-ВК			
Жилой комплекс в квартале 05_08_020 по ул. Профсоюзная в Ворошиловском районе г. Волгограда. (2-й этап - жилые дома №2, №5, №6, №7 и наземная автостоянка с пристроенным административно-офисным зданием)			
Должность	ФИО	Подпись	Дата
Вед. инж.	Сиротенко		
Произв. раб.	Закиров		
Произв. раб.	Поздняков		
ИП	Власов		
Этап 2.3- Жилой дом №6		Стадия	Лист
		ИД	5
Исполнительная схема № 4-ВК План 2-12 этажа с системами В 1, В 1-1, В 1-11, Т 3, Т 3-1, Т 3-11, Т 4-1, Т 4-11, К 1, К 2		Индивидуальный предприниматель Власов А.И.	