




Данный чертёж является исполнительным. Отсутствуют. Ответственный исполнитель:
Индивидуальный предприниматель Власов А.И.

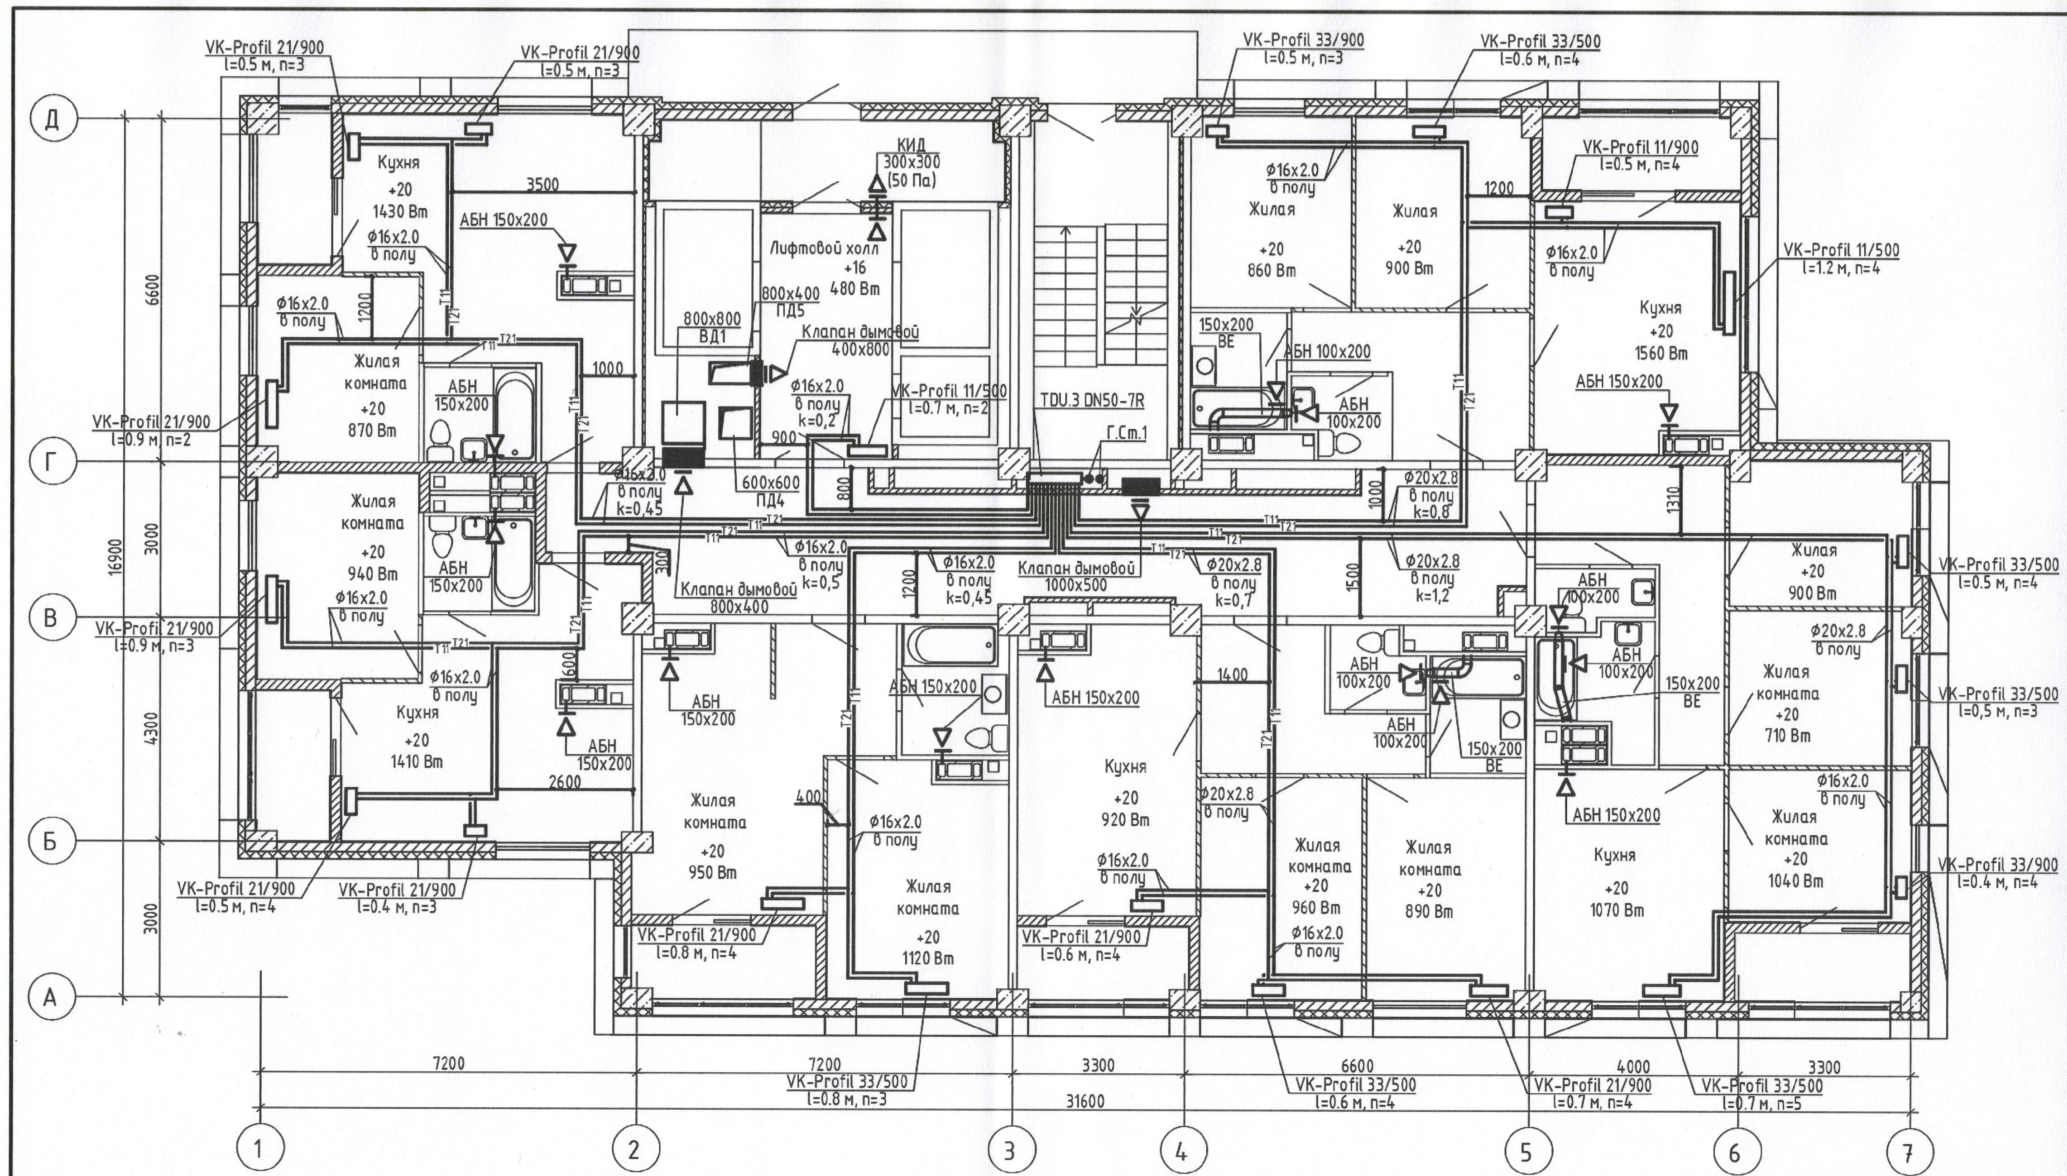

				29-19-6-ОВ		
				Жилой комплекс в квартале 05_08_020 по ул. Профсоюзная в Ворошиловском районе г. Волгограда. (2-й этап - жилые дома №2, №5, №6, №7 и наземная автостоянка с пристроенным административно-офисным зданием)		
Должность	ФИО	Подпись	Дата	Этап 2.3 - Жилой дом №6		
Вед. инж.	Сиротенко			Стадия	Лист	Листов
Произв. раб.	Закиров			ИД	10	
Произв. раб.	Поздняков			Исполнительная схема № 7-ОВ Отопление. План 6 этажа		
ИП	Власов					
				Индивидуальный предприниматель Власов А.И.		