




Данный чертёж является исполнительным. Отступлений нет. Ответственный исполнитель:
Индивидуальный предприниматель Власов А.И.

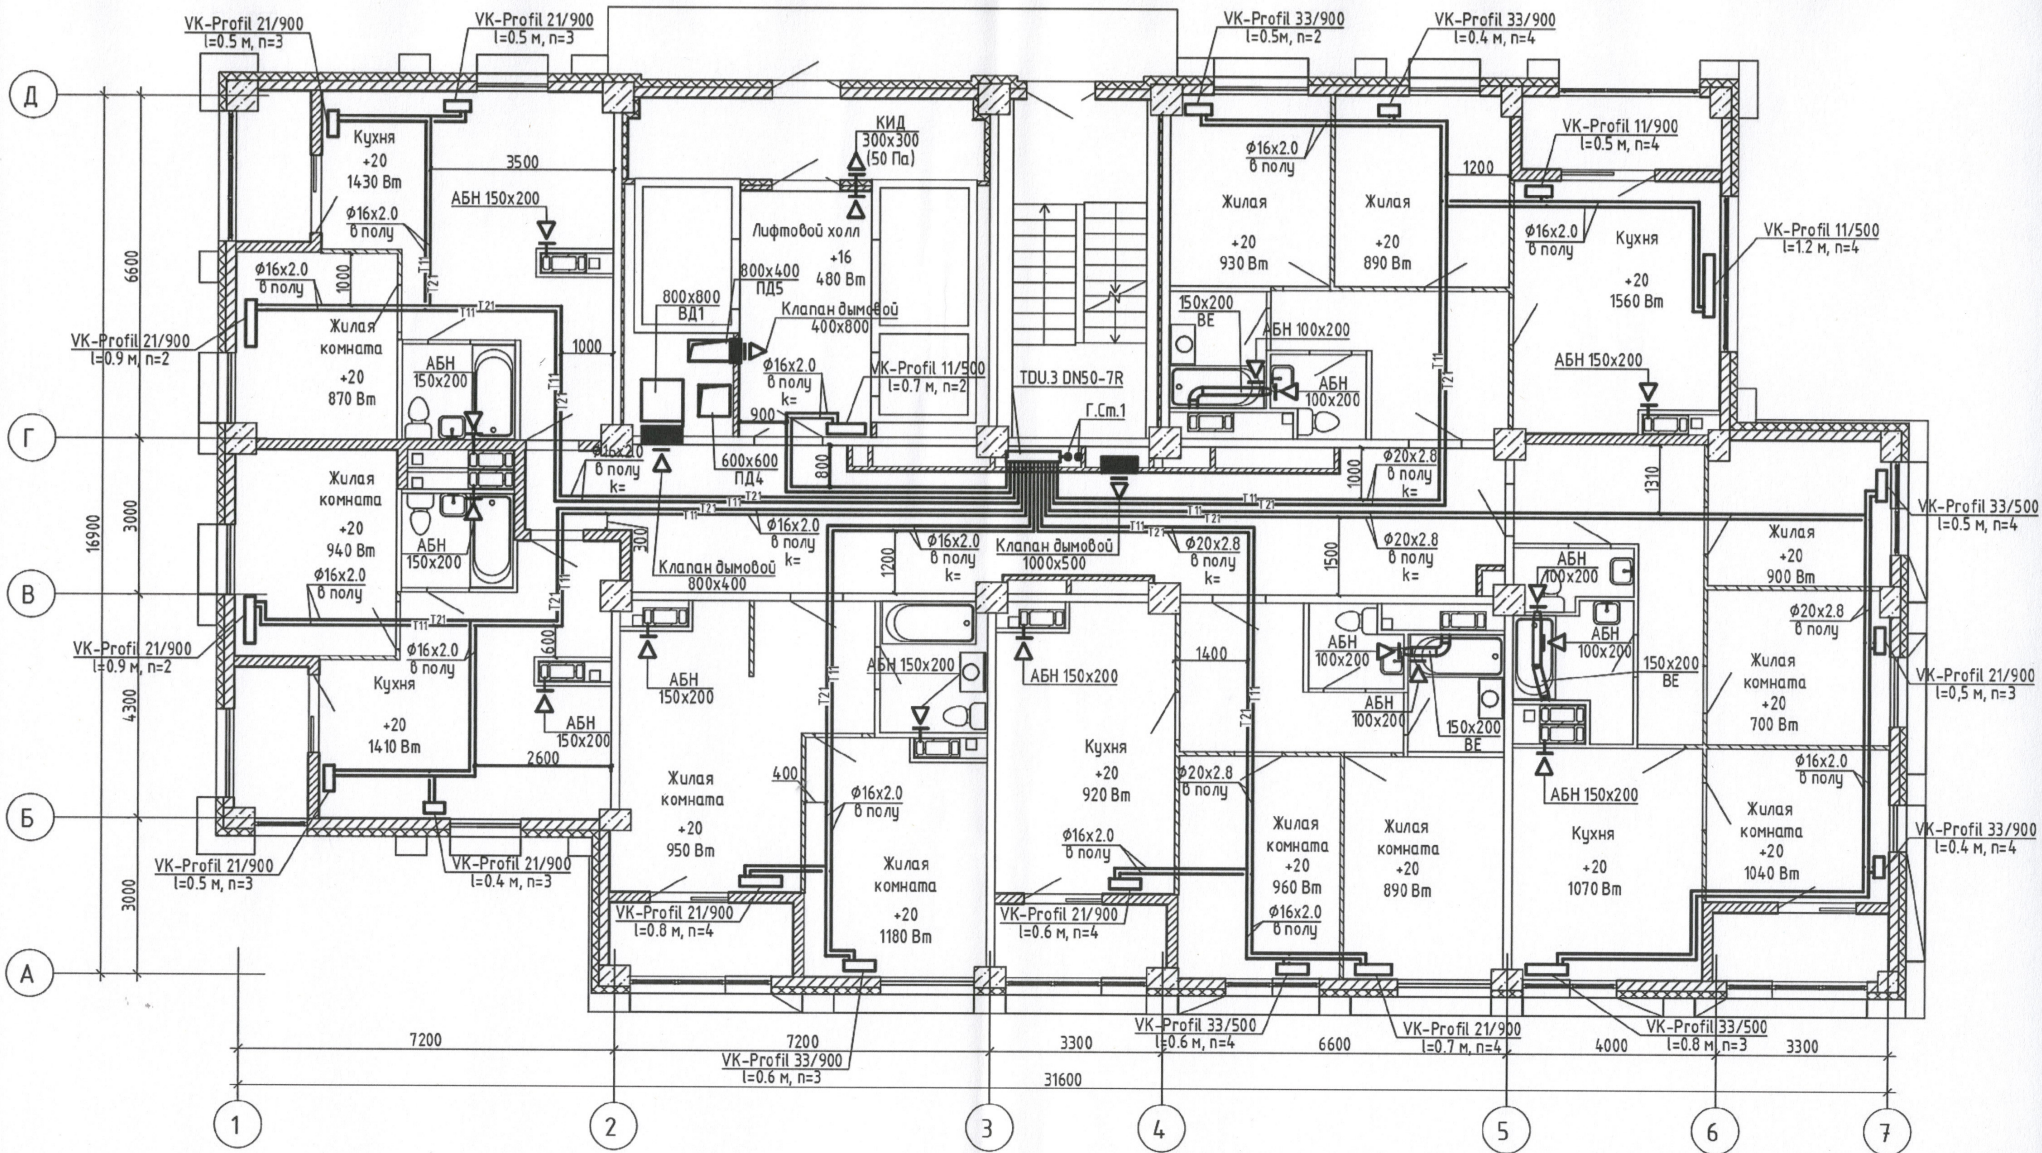

					29-19-6-ОВ			
					Жилой комплекс в квартале 05_08_020 по ул. Профсоюзная в Ворошиловском районе г. Волгограда. (2-й этап – жилые дома №2, №5, №6, №7 и наземная автостоянка с пристроенным административно-офисным зданием)			
Должность	ФИО	Подпись	Дата	Этап 2.3 – Жилой дом №6		Стадия	Лист	Листов
Вед. инж.	Сиротенко			Исполнительная схема № 5-ОВ Отопление. План 4 этажа		ИД	8	Индивидуальный предприниматель Власов А.И.
Произв. раб.	Закиров							
Произв. раб.	Поздняков							
ИП	Власов							