




Данный чертёж является исполнительным. Отступлений нет. Ответственный исполнитель:
Индивидуальный предприниматель Власов А.И.

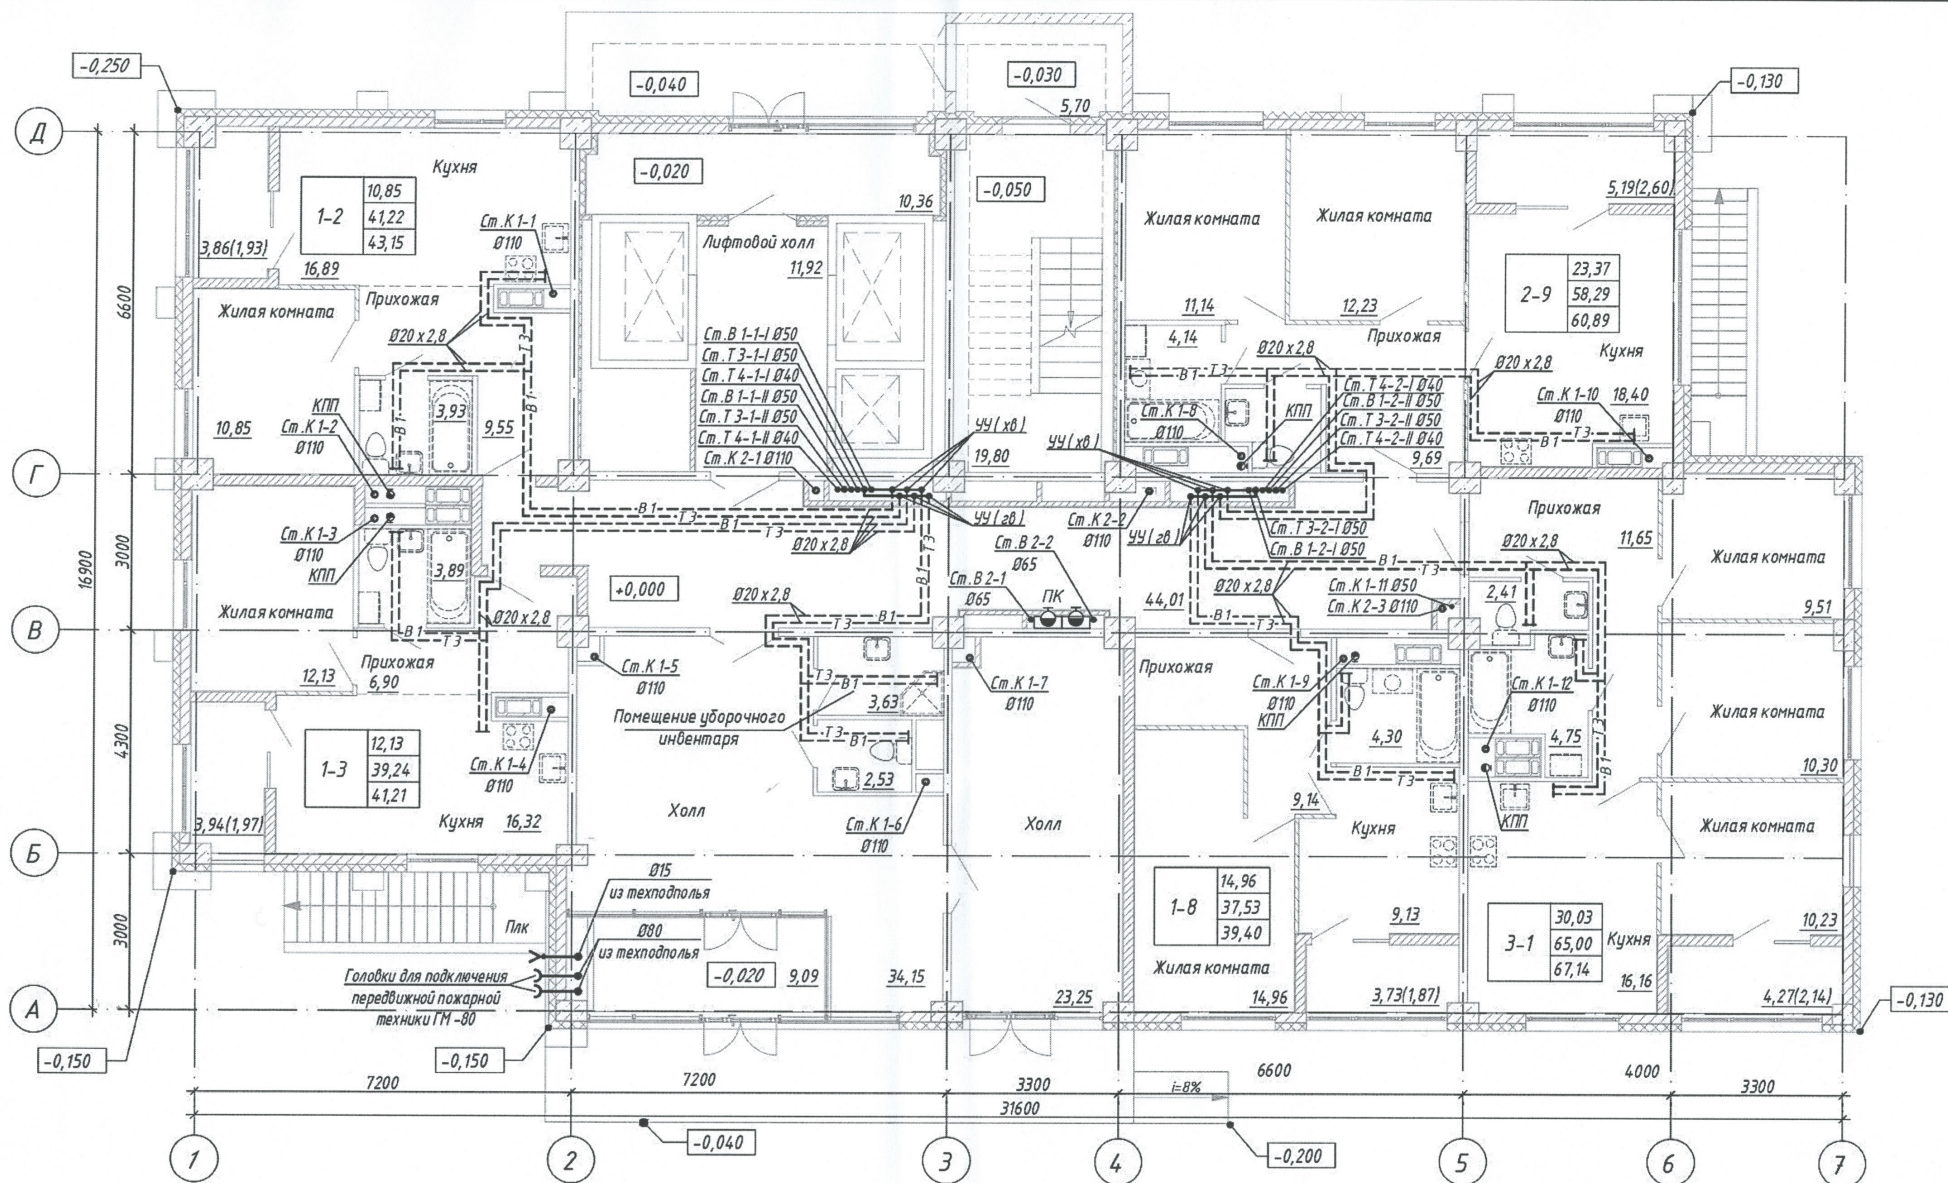

29-19-6-ВК						
Жилой комплекс в квартале 05_08_020 по ул. Профсоюзная в Ворошиловском районе г. Волгограда. (2-й этап - жилые дома №2, №5, №6, №7 и наземная автостоянка с пристроенным административно-офисным зданием)				Этап 2.3 - Жилой дом №6	Стадия	Лист
Исполнительная схема № 3-ВК				ИД		
План 1 этажа с системами В 1, В 1-1, В 1-11, Т 3, Т 3-1, Т 3-11, Т 4-1, Т 4-11, К 1, К 2				Индивидуальный предприниматель Власов А.И.		
Должность	ФИО	Подпись	Дата			
Вед. инж.	Сиротенко					
Произв. раб.	Закиров					
Произв. раб.	Поздняков					
ИП	Власов					