




Данный чертёж является исполнительным. Отсутствий нет. Ответственный исполнитель:
Индивидуальный предприниматель Власов А.И.

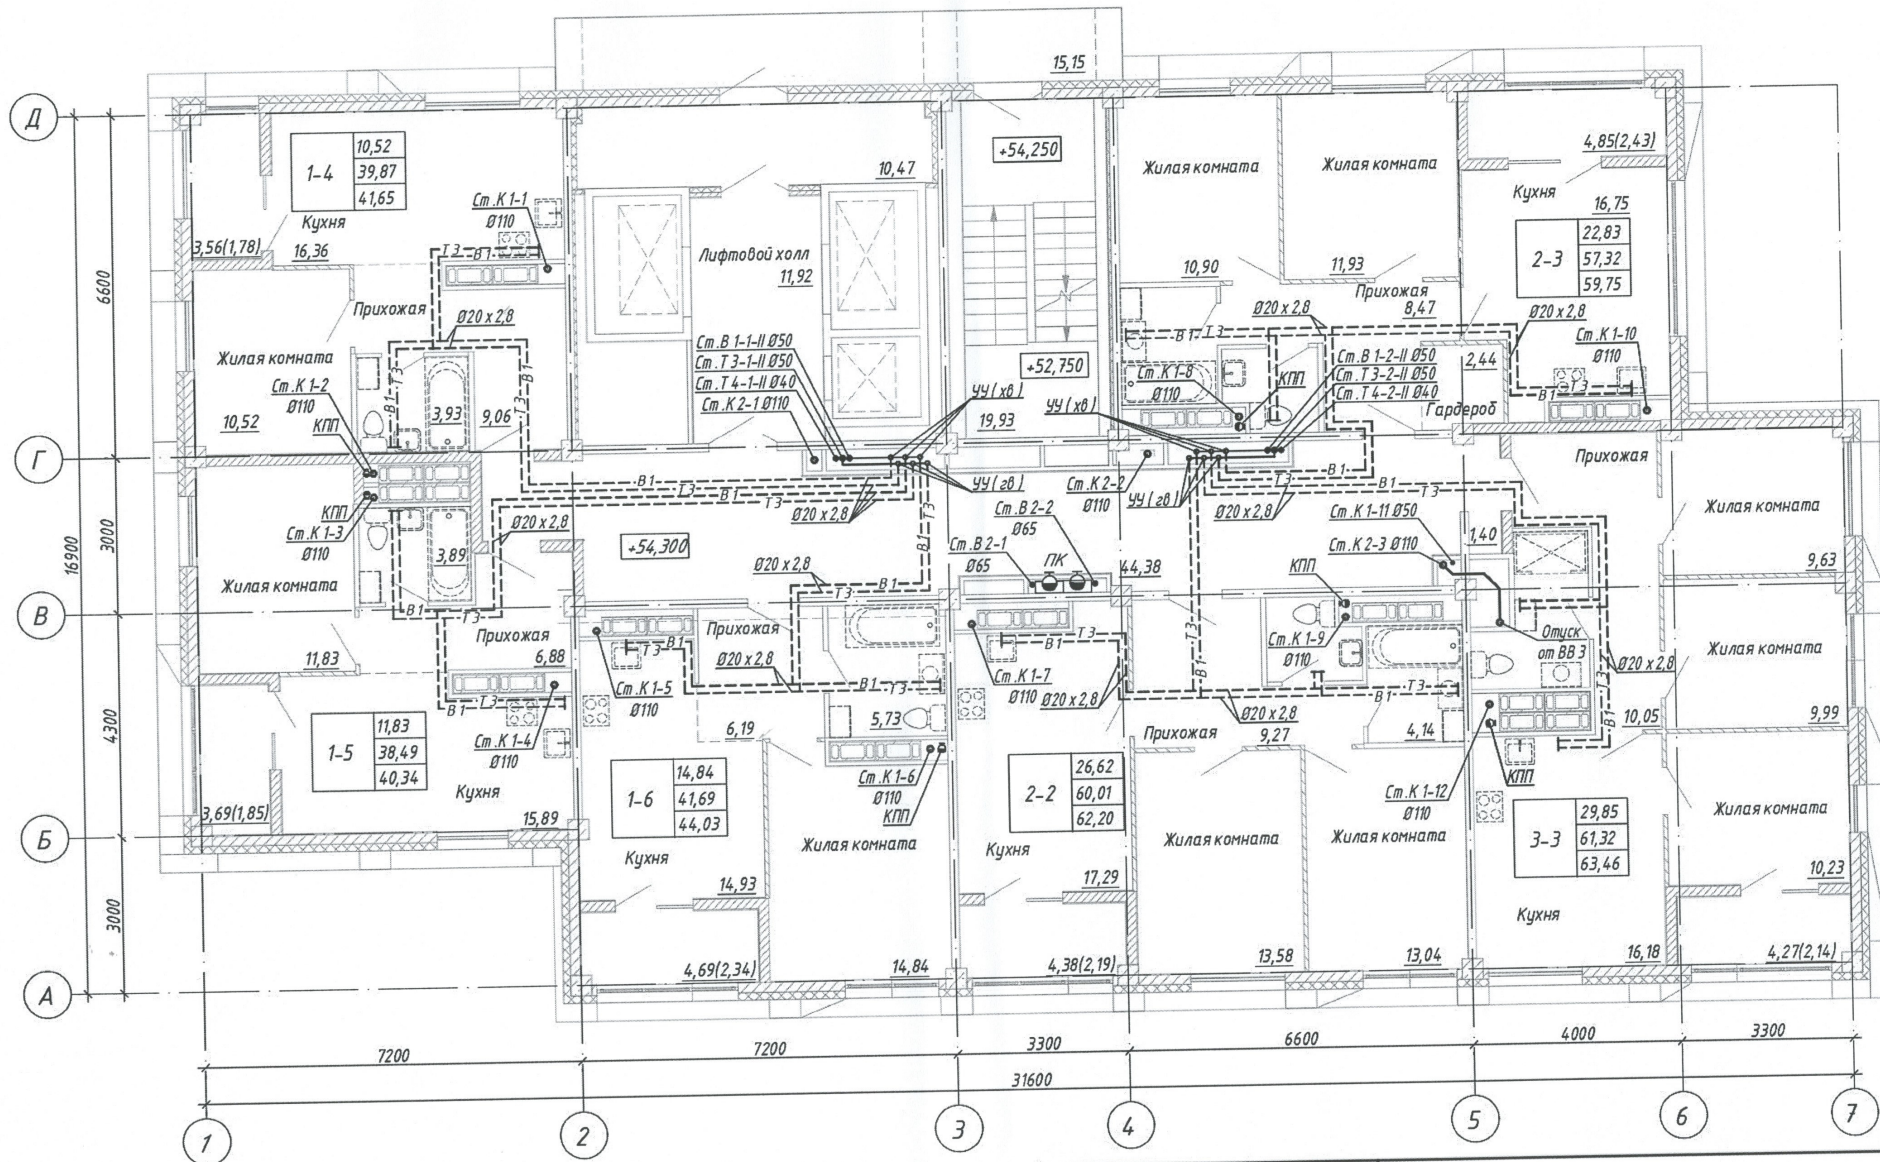

29-19-6-ВК			
Жилой комплекс в квартале 05_08_020 по ул. Профсоюзная в Ворошиловском районе г. Волгограда. (2-й этап - жилые дома №2, №5, №6, №7 и наземная автостоянка с пристроенным административно-офисным зданием)			
Должность	ФИО	Подпись	Дата
Вед. инж.	Сиротенко	<i>[Signature]</i>	
Произв. раб.	Закиров	<i>[Signature]</i>	
Произв. раб.	Поздняков	<i>[Signature]</i>	
ИП	Власов	<i>[Signature]</i>	
Этап 2.3- Жилой дом №6		Стадия	Лист
		ИД	7
Исполнительная схема № 6-ВК План 19 этажа с системами В 1, В 1-И, Т 3, Т 3-И, Т 4-И, К 1, К 2		Индивидуальный предприниматель Власов А.И.	