




Данный чертёж является исполнительным. Отступлений нет. Ответственный исполнитель:
Индивидуальный предприниматель Власов А.И.

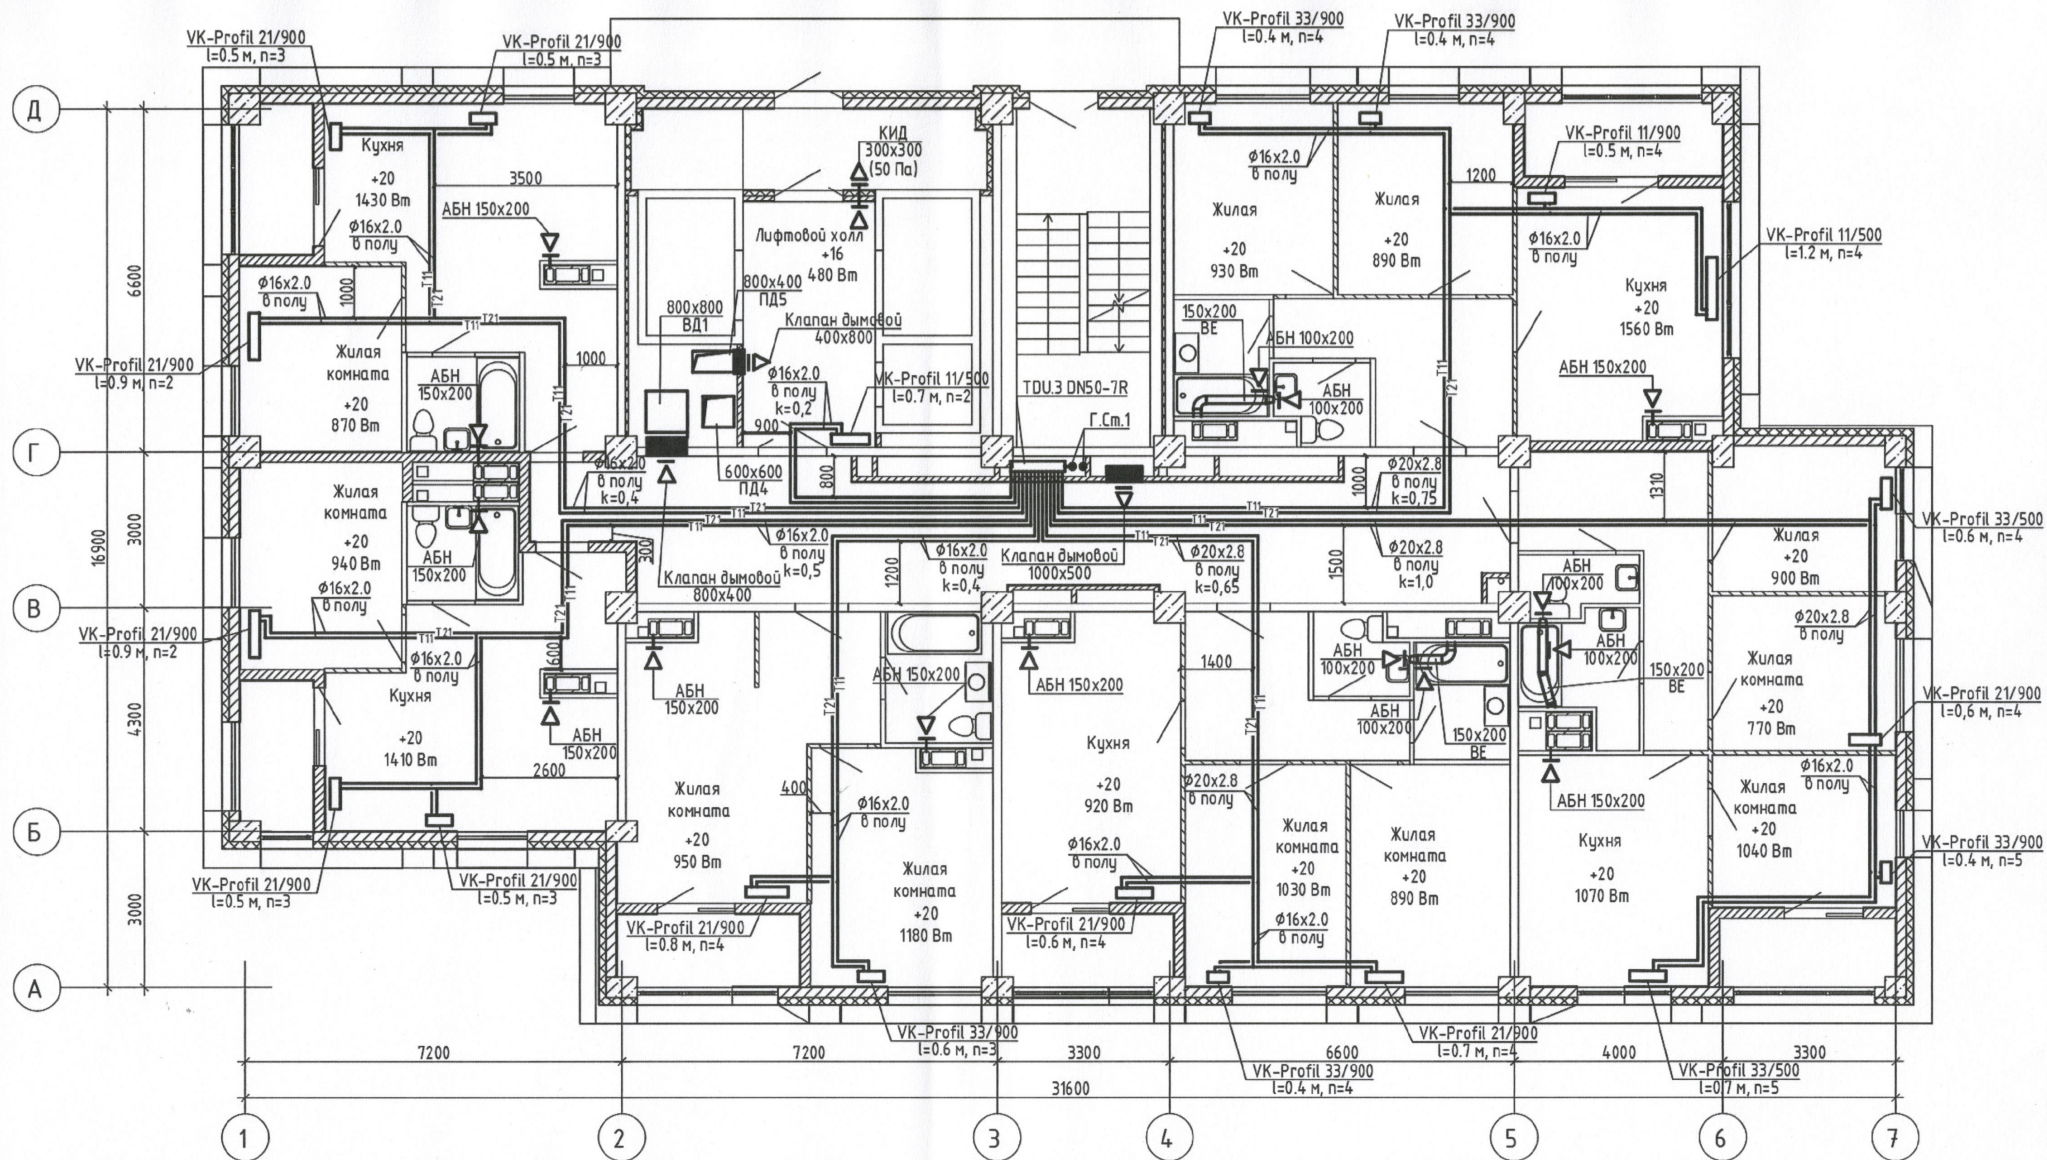

				29-19-6-ОВ			
				Жилой комплекс в квартале 05_08_020 по ул. Профсоюзная в Ворошиловском районе г. Волгограда. (2-й этап - жилые дома №2, №5, №6, №7 и наземная автостоянка с пристроенным административно-офисным зданием)			
Должность	ФИО	Подпись	Дата	Этап 2.3 - Жилой дом №6	Стадия	Лист	Листов
Вед. инж.	Сиротенко				ИД	16	
Произв. раб.	Закиров						
Произв. раб.	Поздняков						
ИП	Власов			Исполнительная схема №13-ОВ		Индивидуальный предприниматель Власов А.И.	
				Отопление.			
				План 12 этажа			