




Данный чертёж является исполнительным. Отступлений нет. Ответственный исполнитель:
Индивидуальный предприниматель Власов А.И.

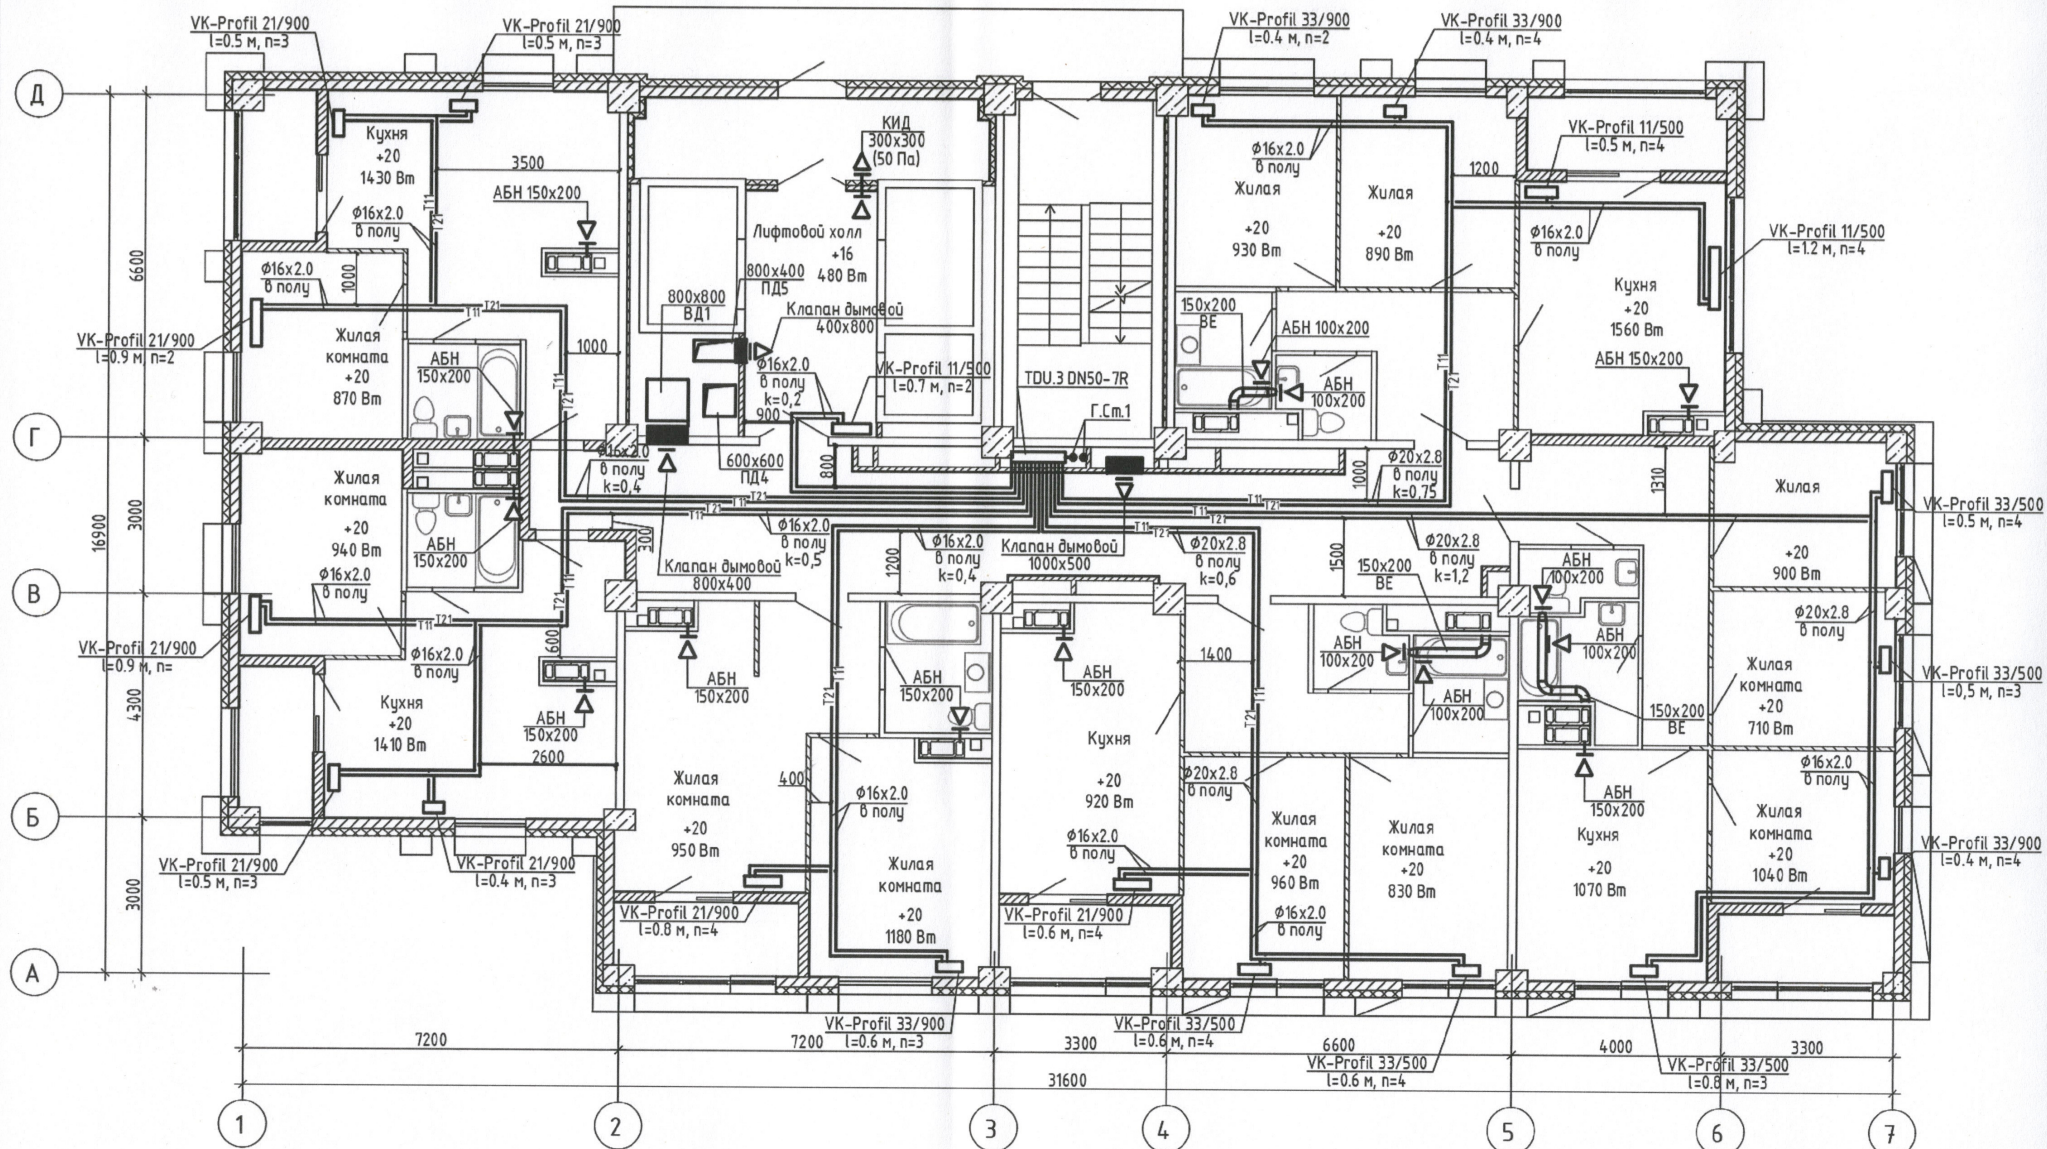

						29-19-6-0В		
						Жилой комплекс в квартале 05_08_020 по ул. Профсоюзная в Ворошиловском районе г. Волгограда. (2-й этап – жилые дома №2, №5, №6, №7 и наземная автостоянка с пристроенным административно-офисным зданием)		
Должность	ФИО	Подпись	Дата			Этап 2.3 – Жилой дом №6		
Вед. инж.	Сиротенко							
Произв. раб.	Закиров							
Произв. раб.	Поздняков							
ИП	Власов					Исполнительная схема № 4-ОВ		Индивидуальный предприниматель Власов А.И.
						Отопление.		
						План 3 этажа		
						Стадия	Лист	Листов
						ИД	7	