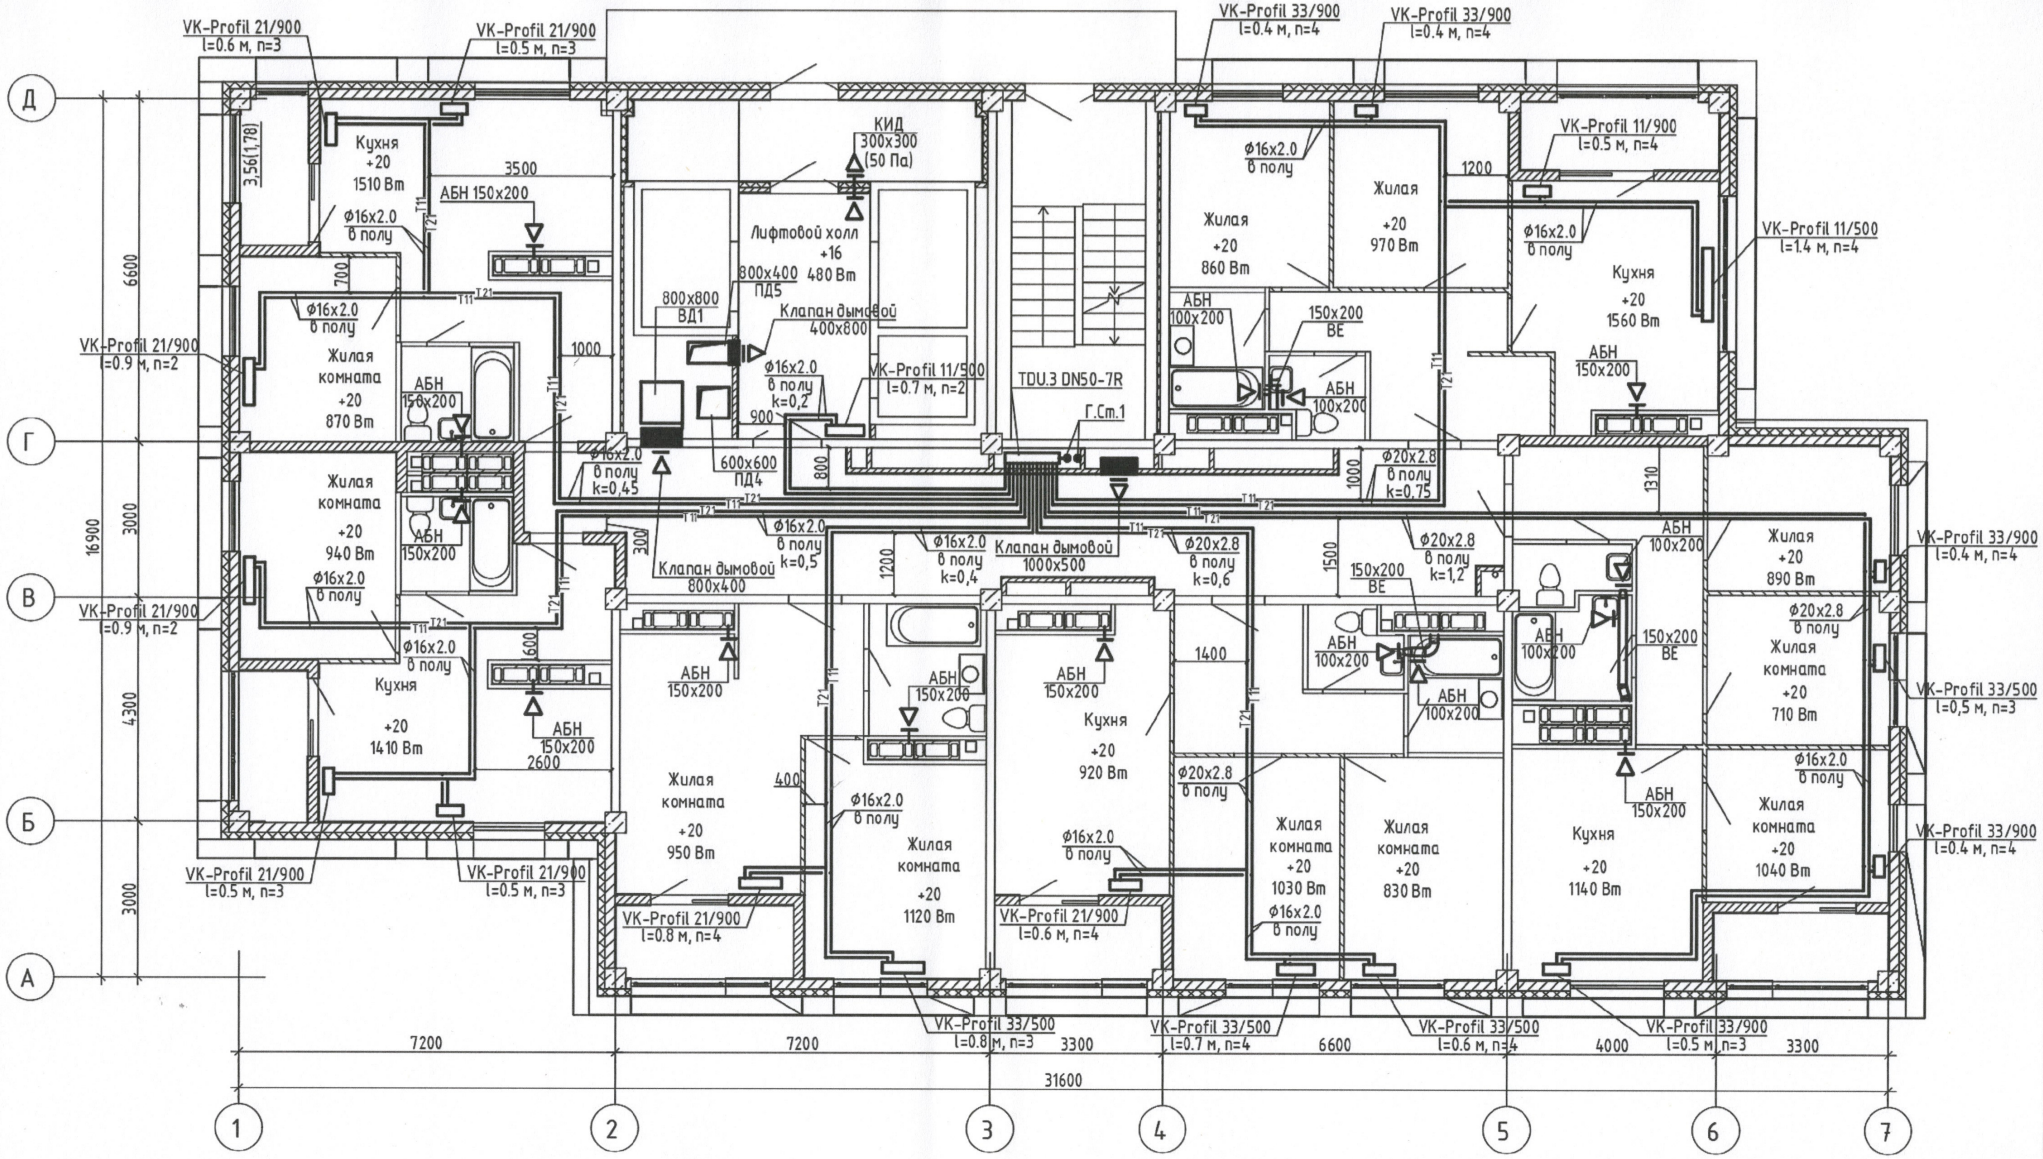

Данный чертёж является исполнительным. Отступлений нет. Ответственный исполнитель:
Индивидуальный предприниматель _____ Власов А.И.

Должность	ФИО	Подпись	Дата
Вед. инж.	Сиротенко		
Произв. раб.	Закиров		
Произв. раб.	Поздняков		
ИП	Власов		

29-19-6-ОВ

Жилой комплекс в квартале 05_08_020 по ул. Профсоюзная в Ворошиловском районе г. Волгограда. (2-й этап – жилые дома №2, №5, №6, №7 и наземная автостоянка с пристроенным административно-офисным зданием)

Этап 2.3 – Жилой дом №6

Стадия	Лист	Листов
ИД	21	

Исполнительная схема №18-ОВ Отопление. План 17 этажа

Индивидуальный предприниматель Власов А.И.