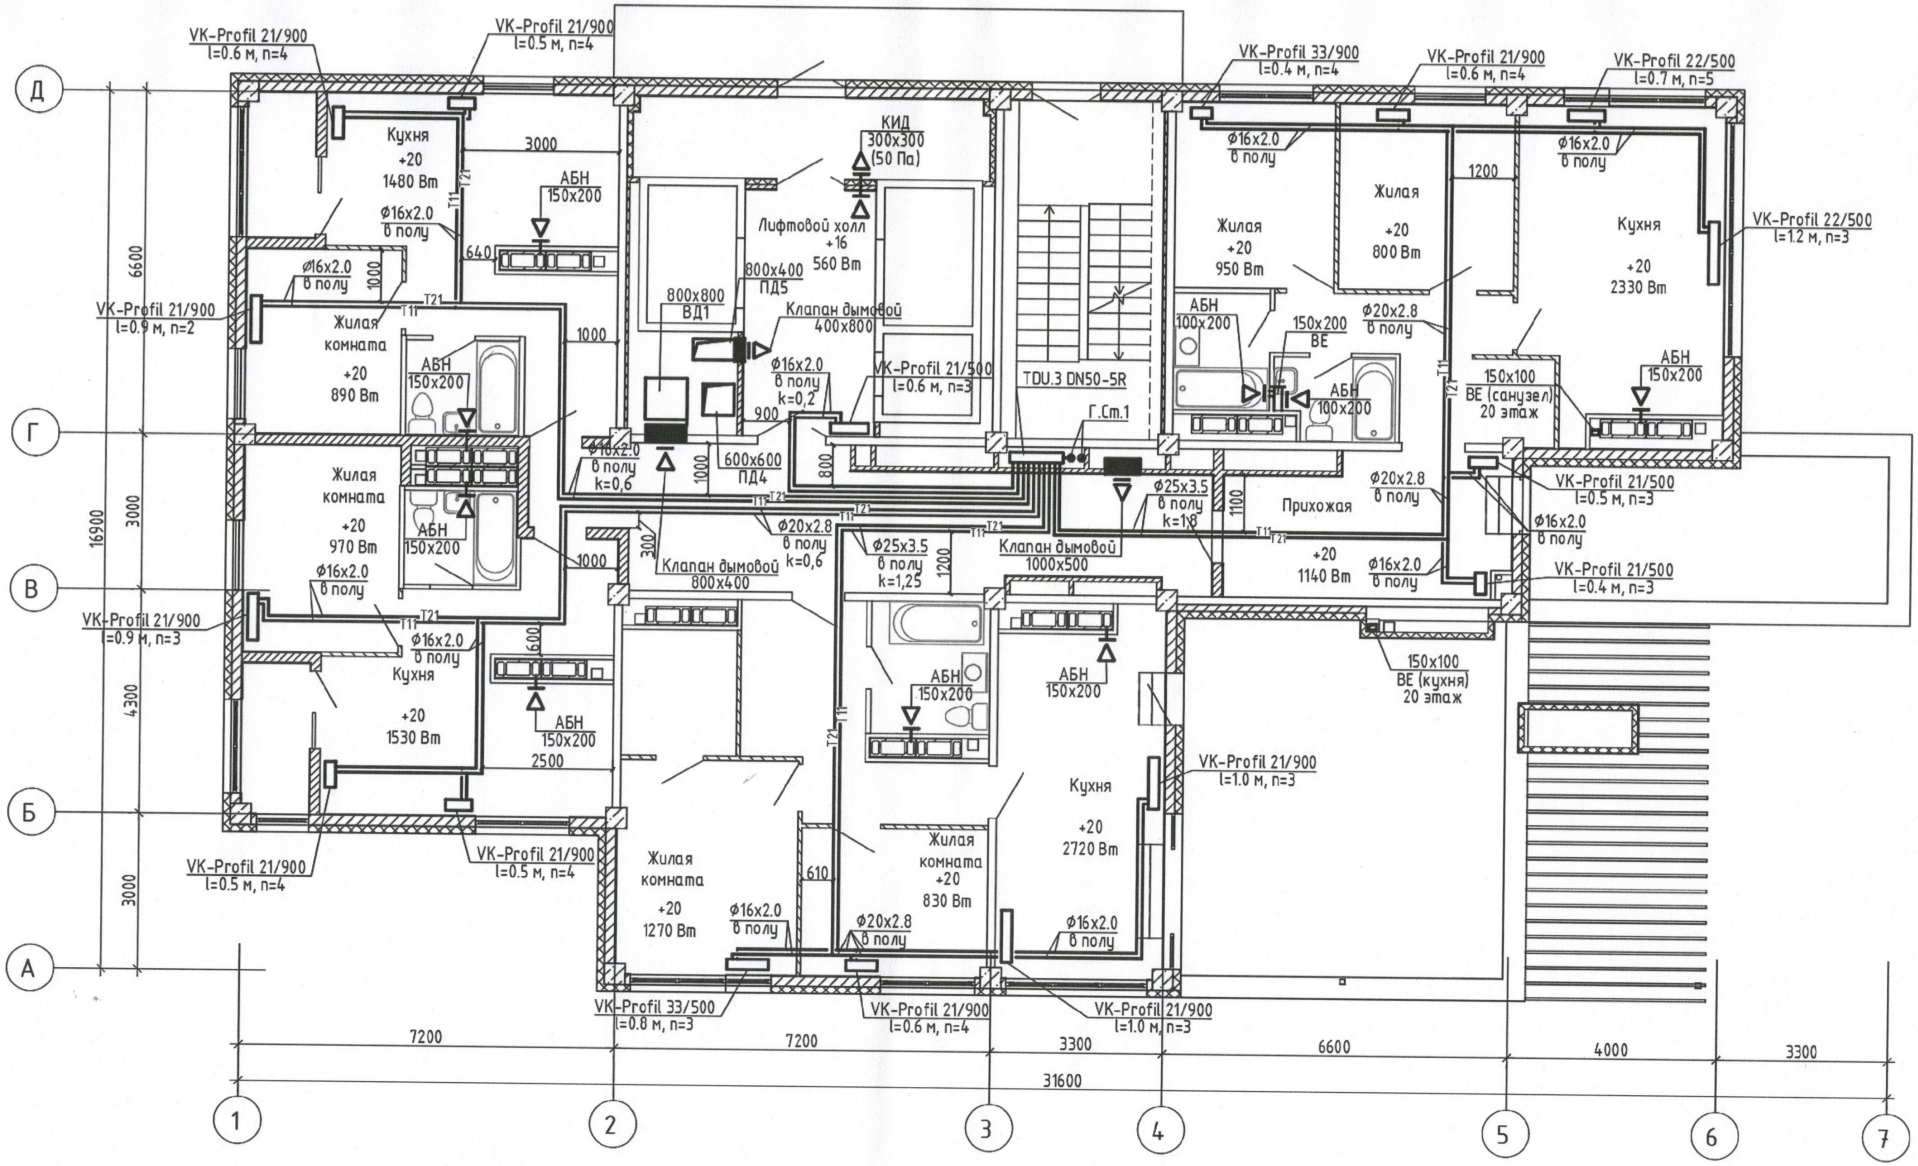

Данный чертёж является исполнительным. Отступлений нет. Ответственный исполнитель:
Индивидуальный предприниматель _____ Власов А.И.

Индивидуальный предприниматель Власов Алексей Иванович ИНН 344805782753 ОГРНИП 317344500098888 Россия Город Волгоград

Должность	ФИО	Подпись	Дата
Вед. инж.	Сиротенко		
Произв. раб.	Закиров		
Произв. раб.	Поздняков		
ИП	Власов		

29-19-6-ОВ

Жилой комплекс в квартале 05_08_020 по ул. Профсоюзная в Ворошиловском районе г. Волгограда. (2-й этап – жилые дома №2, №5, №6, №7 и наземная автостоянка с пристроенным административно-офисным зданием)

Этап 2.3 - Жилой дом №6

Стадия	Лист	Листов
ИД	25	

Исполнительная схема №22-ОВ Отопление. План 21 этажа

Индивидуальный предприниматель Власов А.И.